
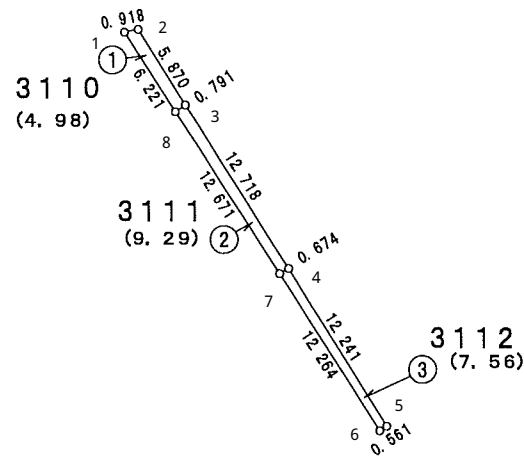


上尾市上平塚土地区画整理事業出来形確認測量 画地原子図

大字平塚 3 1 1 0 ~ 3 1 1 2

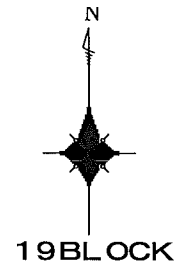

参考資料

※記載内容は換地処分当時のものです。 上尾市

# 面積（座標法）計算書

## 参考資料

※記載内容は換地処分当時のものです。 上尾市

|                |          |            |           |            |           |
|----------------|----------|------------|-----------|------------|-----------|
| <b>地番 3110</b> |          | 面積         | 4.989729  | 街区番号（19-1） |           |
| 測点名            | X座標      | Y座標        | 距離        | 方向角        | 夾角        |
| 8              | -740.499 | -21042.390 | 6.221     | 327-23-53  | 271-47-28 |
| 1              | -735.258 | -21045.742 | 0.918     | 78-14-58   | 290-51-5  |
| 2              | -735.071 | -21044.843 | 5.870     | 148-3-13   | 249-48-15 |
| 3              | -740.052 | -21041.737 | 0.791     | 235-36-25  | 267-33-12 |
| <b>地番 3111</b> |          | 面積         | 9.295792  | 街区番号（19-2） |           |
| 測点名            | X座標      | Y座標        | 距離        | 方向角        | 夾角        |
| 7              | -751.171 | -21035.559 | 12.671    | 327-22-38  | 268-9-58  |
| 8              | -740.499 | -21042.390 | 0.791     | 55-36-25   | 268-13-47 |
| 3              | -740.052 | -21041.737 | 12.718    | 147-54-21  | 272-17-56 |
| 4              | -750.826 | -21034.980 | 0.674     | 239-12-40  | 271-18-19 |
| <b>地番 3112</b> |          | 面積         | 7.5620175 | 街区番号（19-3） |           |
| 測点名            | X座標      | Y座標        | 距離        | 方向角        | 夾角        |
| 6              | -761.512 | -21028.965 | 12.264    | 327-28-34  | 270-18-57 |
| 7              | -751.171 | -21035.559 | 0.674     | 59-12-40   | 271-44-6  |
| 4              | -750.826 | -21034.980 | 12.241    | 148-0-20   | 268-47-40 |
| 5              | -761.208 | -21028.494 | 0.561     | 237-9-37   | 269-9-17  |