
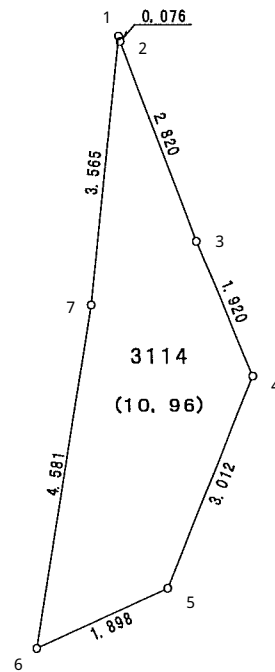


上尾市上平塚土地区画整理事業出来形確認測量 画地原子図

大字平塚 3 1 1 4

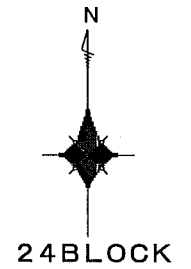

参考資料

※記載内容は換地処分当時のものです。 上尾市

面積（座標法）計算書

参考資料

※記載内容は換地処分当時のものです。 上尾市

| 地番 | 3114 | 面積 | 10.9608325 | 街区番号（24） | |
|-----|----------|------------|------------|-----------|-----------|
| 測点名 | X座標 | Y座標 | 距離 | 方向角 | 夾角 |
| 1 | -610.115 | -21151.021 | 0.076 | 164-40-43 | 338-45-13 |
| 2 | -610.188 | -21151.001 | 2.820 | 159- 8-31 | 174-27-48 |
| 3 | -612.823 | -21149.997 | 1.920 | 157-27-21 | 178-18-50 |
| 4 | -614.596 | -21149.261 | 3.012 | 201-50-50 | 224-23-29 |
| 5 | -617.392 | -21150.382 | 1.898 | 245-16-16 | 223-25-26 |
| 6 | -618.186 | -21152.106 | 4.581 | 9- 0-14 | 303-43-58 |
| 7 | -613.661 | -21151.389 | 3.565 | 5-55-30 | 176-55-16 |