


上尾市上平塚土地区画整理事業出来形確認測量 画地原子図

大字平塚 3 1 2 1 ~ 3 1 2 3

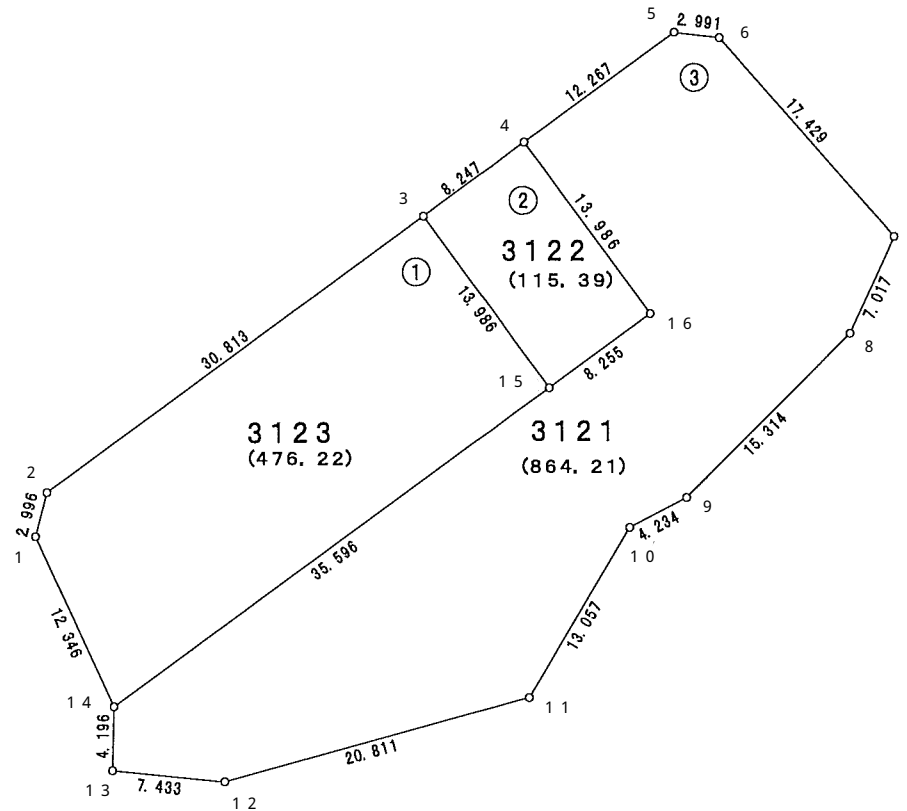

参考資料

※記載内容は換地処分当時のものです。 上尾市

面積（座標法）計算書

参考資料

※記載内容は換地処分当時のものです。 上尾市

地番	3121	面積	864.218925	街区番号（22-3）	
測点名	X座標	Y座標	距離	方向角	夾角
4	-670.628	-21126.288	12.267	53-48-47	270- 1- 6
5	-663.385	-21116.387	2.991	96-46-41	222-57-54
6	-663.738	-21113.417	17.429	138-40-56	221-54-15
7	-676.828	-21101.910	7.017	204-39-44	245-58-48
8	-683.205	-21104.838	15.314	224-56-40	200-16-56
9	-694.044	-21115.656	4.234	242-26-33	197-29-53
10	-696.003	-21119.410	13.057	210-37-22	148-10-49
11	-707.239	-21126.061	20.811	254-40-23	224- 3- 1
12	-712.740	-21146.132	7.433	275-43-44	201- 3-21
13	-711.998	-21153.528	4.196	1-29-18	265-45-34
14	-707.803	-21153.419	35.596	53-48-52	232-19-34
15	-686.787	-21124.689	8.255	53-48-37	179-59-45
16	-681.913	-21118.027	13.986	323-47-41	89-59- 4

地番	3122	面積	115.3923095	街区番号（22-2）	
測点名	X座標	Y座標	距離	方向角	夾角
3	-675.497	-21132.944	8.247	53-48-50	269-59-14
4	-670.628	-21126.288	13.986	143-47-41	269-58-51
16	-681.913	-21118.027	8.255	233-48-37	270- 0-56
15	-686.787	-21124.689	13.986	323-49-36	270- 0-59

地番	3123	面積	476.222607	街区番号（22-1）	
測点名	X座標	Y座標	距離	方向角	夾角
1	-696.583	-21158.570	2.996	14-32-14	219-11-48
2	-693.683	-21157.818	30.813	53-49-43	219-17-29
3	-675.497	-21132.944	13.986	143-49-36	269-59-53
15	-686.787	-21124.689	35.596	233-48-52	269-59-16
14	-707.803	-21153.419	12.346	335-20-26	281-31-34