
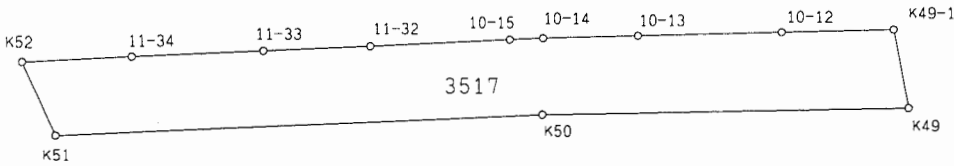


上尾市中平塚土地区画整理事業出来形確認測量 画地原子図

平成十六年六月

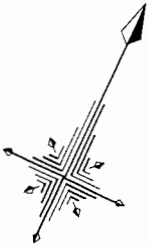

参考資料

※記載内容は換地処分当時のものです。 上尾市

画地面積計算書

現場名： 上尾市中平塚区画整理地内

画地番号： 3517

参考資料

※記載内容は換地処分当時のものです。 上尾市

点名	Xn	Yn	距離	方向角	測角	Xn+1-Xn-1	Yn+1-Yn-1	Yn*(Xn+1-Xn-1)	Xn*(Yn+1-Yn-1)
K52	-1755.902	-20386.549	5.369	130°47'17"	68°22'50"	-6.848	-2.326	139607.087552	4084.228052
K51	-1759.409	-20382.483	32.177	62°32'53"	111°45'36"	11.327	32.619	-230872.384941	-57390.162171
K50	-1744.575	-20353.930	24.095	64°04'46"	181°31'53"	25.366	50.224	-516297.788380	-87619.534800
K49	-1734.043	-20332.259	5.311	324°19'34"	80°14'48"	14.846	18.574	-301852.717114	-32208.114682
K49-1	-1729.729	-20335.356	7.355	243°36'40"	99°17'06"	1.045	-9.686	-21250.447020	16754.155094
10-12	-1732.998	-20341.945	9.469	243°36'40"	180°00'00"	-7.477	-15.071	152096.722765	26118.012858
10-13	-1737.206	-20350.427	6.252	243°35'57"	179°59'17"	-6.988	-14.082	142208.783876	24463.334892
10-14	-1739.986	-20356.027	2.212	242°29'43"	178°53'46"	-3.802	-7.562	77393.614654	13157.774132
10-15	-1741.008	-20357.989	9.302	242°19'14"	179°49'31"	-5.343	-10.199	108772.735227	17756.540592
11-32	-1745.329	-20366.226	7.067	242°34'46"	180°15'32"	-7.575	-14.510	154274.161950	25324.723790
11-33	-1748.583	-20372.499	8.630	242°33'01"	179°58'15"	-7.232	-13.931	147333.912768	24359.509773
11-34	-1752.561	-20380.157	7.211	242°24'27"	179°51'26"	-7.319	-14.050	149162.369083	24623.482050

倍面積	576.050420
面積	288.0252100
地積	288.02㎡