
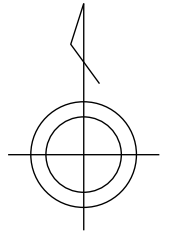


# 画地原子一覧表

S=1:300

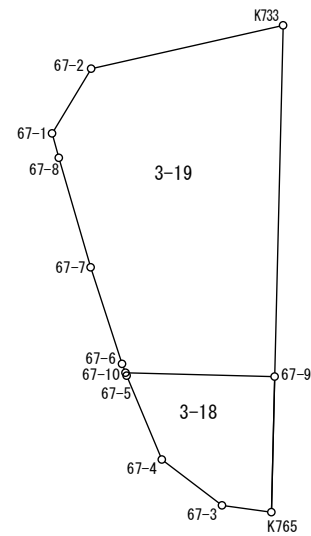

## 参考資料

※記載内容は換地処分当時のものです。 上尾市

座 標 面 積 計 算 簿

参考資料

※記載内容は換地処分当時のものです。 上尾市

壱丁目北

地 番 : 3-18

点 名	[1] X(i)	[2] X(i+1)-X(i-1)	[3] Y(i)	[4] Y(i+1)-Y(i-1)	[2]*[3]	[1]*[4]	方向角	夾 角	距 離
K765	-4427.861	-5.110	-23703.465	-2.089	121124.706150	9249.801629	277-49-07	276-26-03	1.977
67-3	-4427.592	2.087	-23705.424	-4.346	-49473.219888	19242.314832	307-17-38	209-28-31	3.000
67-4	-4425.774	5.147	-23707.811	-3.782	-122024.103217	16738.277268	337-15-51	209-58-13	3.609
67-5	-4422.445	3.446	-23709.206	-1.440	-81701.923876	6368.320800	338-57-45	181-41-54	0.125
67-10	-4422.328	-0.037	-23709.251	5.871	877.242287	-25963.487688	91-29-28	292-31-43	5.918
67-9	-4422.482	-5.533	-23703.335	5.786	131150.552555	-25588.480852	181-23-04	269-53-36	5.381
合 計				倍面積 面 積	-46.745989 23.37	46.745989			

# 座 標 面 積 計 算 簿

## 参考資料

※記載内容は換地処分当時のものです。 上尾市

売丁目北

地 番 : 3-19

点 名	[1] X(i)	[2] X(i+1)-X(i-1)	[3] Y(i)	[4] Y(i+1)-Y(i-1)	[2]*[3]	[1]*[4]	方向角	夾 角	距 離
67-1	-4412.833	3.539	-23712.164	1.285	-83917.348396	-5670.490405	31-08-50	226-31-20	3.001
67-2	-4410.265	4.286	-23710.612	9.166	-101623.683032	-40424.488990	77-17-06	226-08-16	7.805
K733	-4408.547	-12.217	-23702.998	7.277	289579.526566	-32080.996519	181-23-07	284-06-01	13.939
67-9	-4422.482	-13.781	-23703.335	-6.253	326655.659635	27653.779946	271-29-28	270-06-21	5.918
67-10	-4422.328	0.503	-23709.251	-6.053	-11925.753253	26768.351384	338-34-03	247-04-35	0.375
67-6	-4421.979	4.180	-23709.388	-1.384	-99105.241840	6120.018936	341-58-11	183-24-08	4.029
67-7	-4418.148	8.175	-23710.635	-2.509	-193834.441125	11085.133332	343-48-02	181-49-51	4.524
67-8	-4413.804	5.315	-23711.897	-1.529	-126028.732555	6748.706316	344-37-30	180-49-28	1.007
合 計				倍面積 面 積	-200.014000 100.00	200.014000			