


縮尺 1 / 500

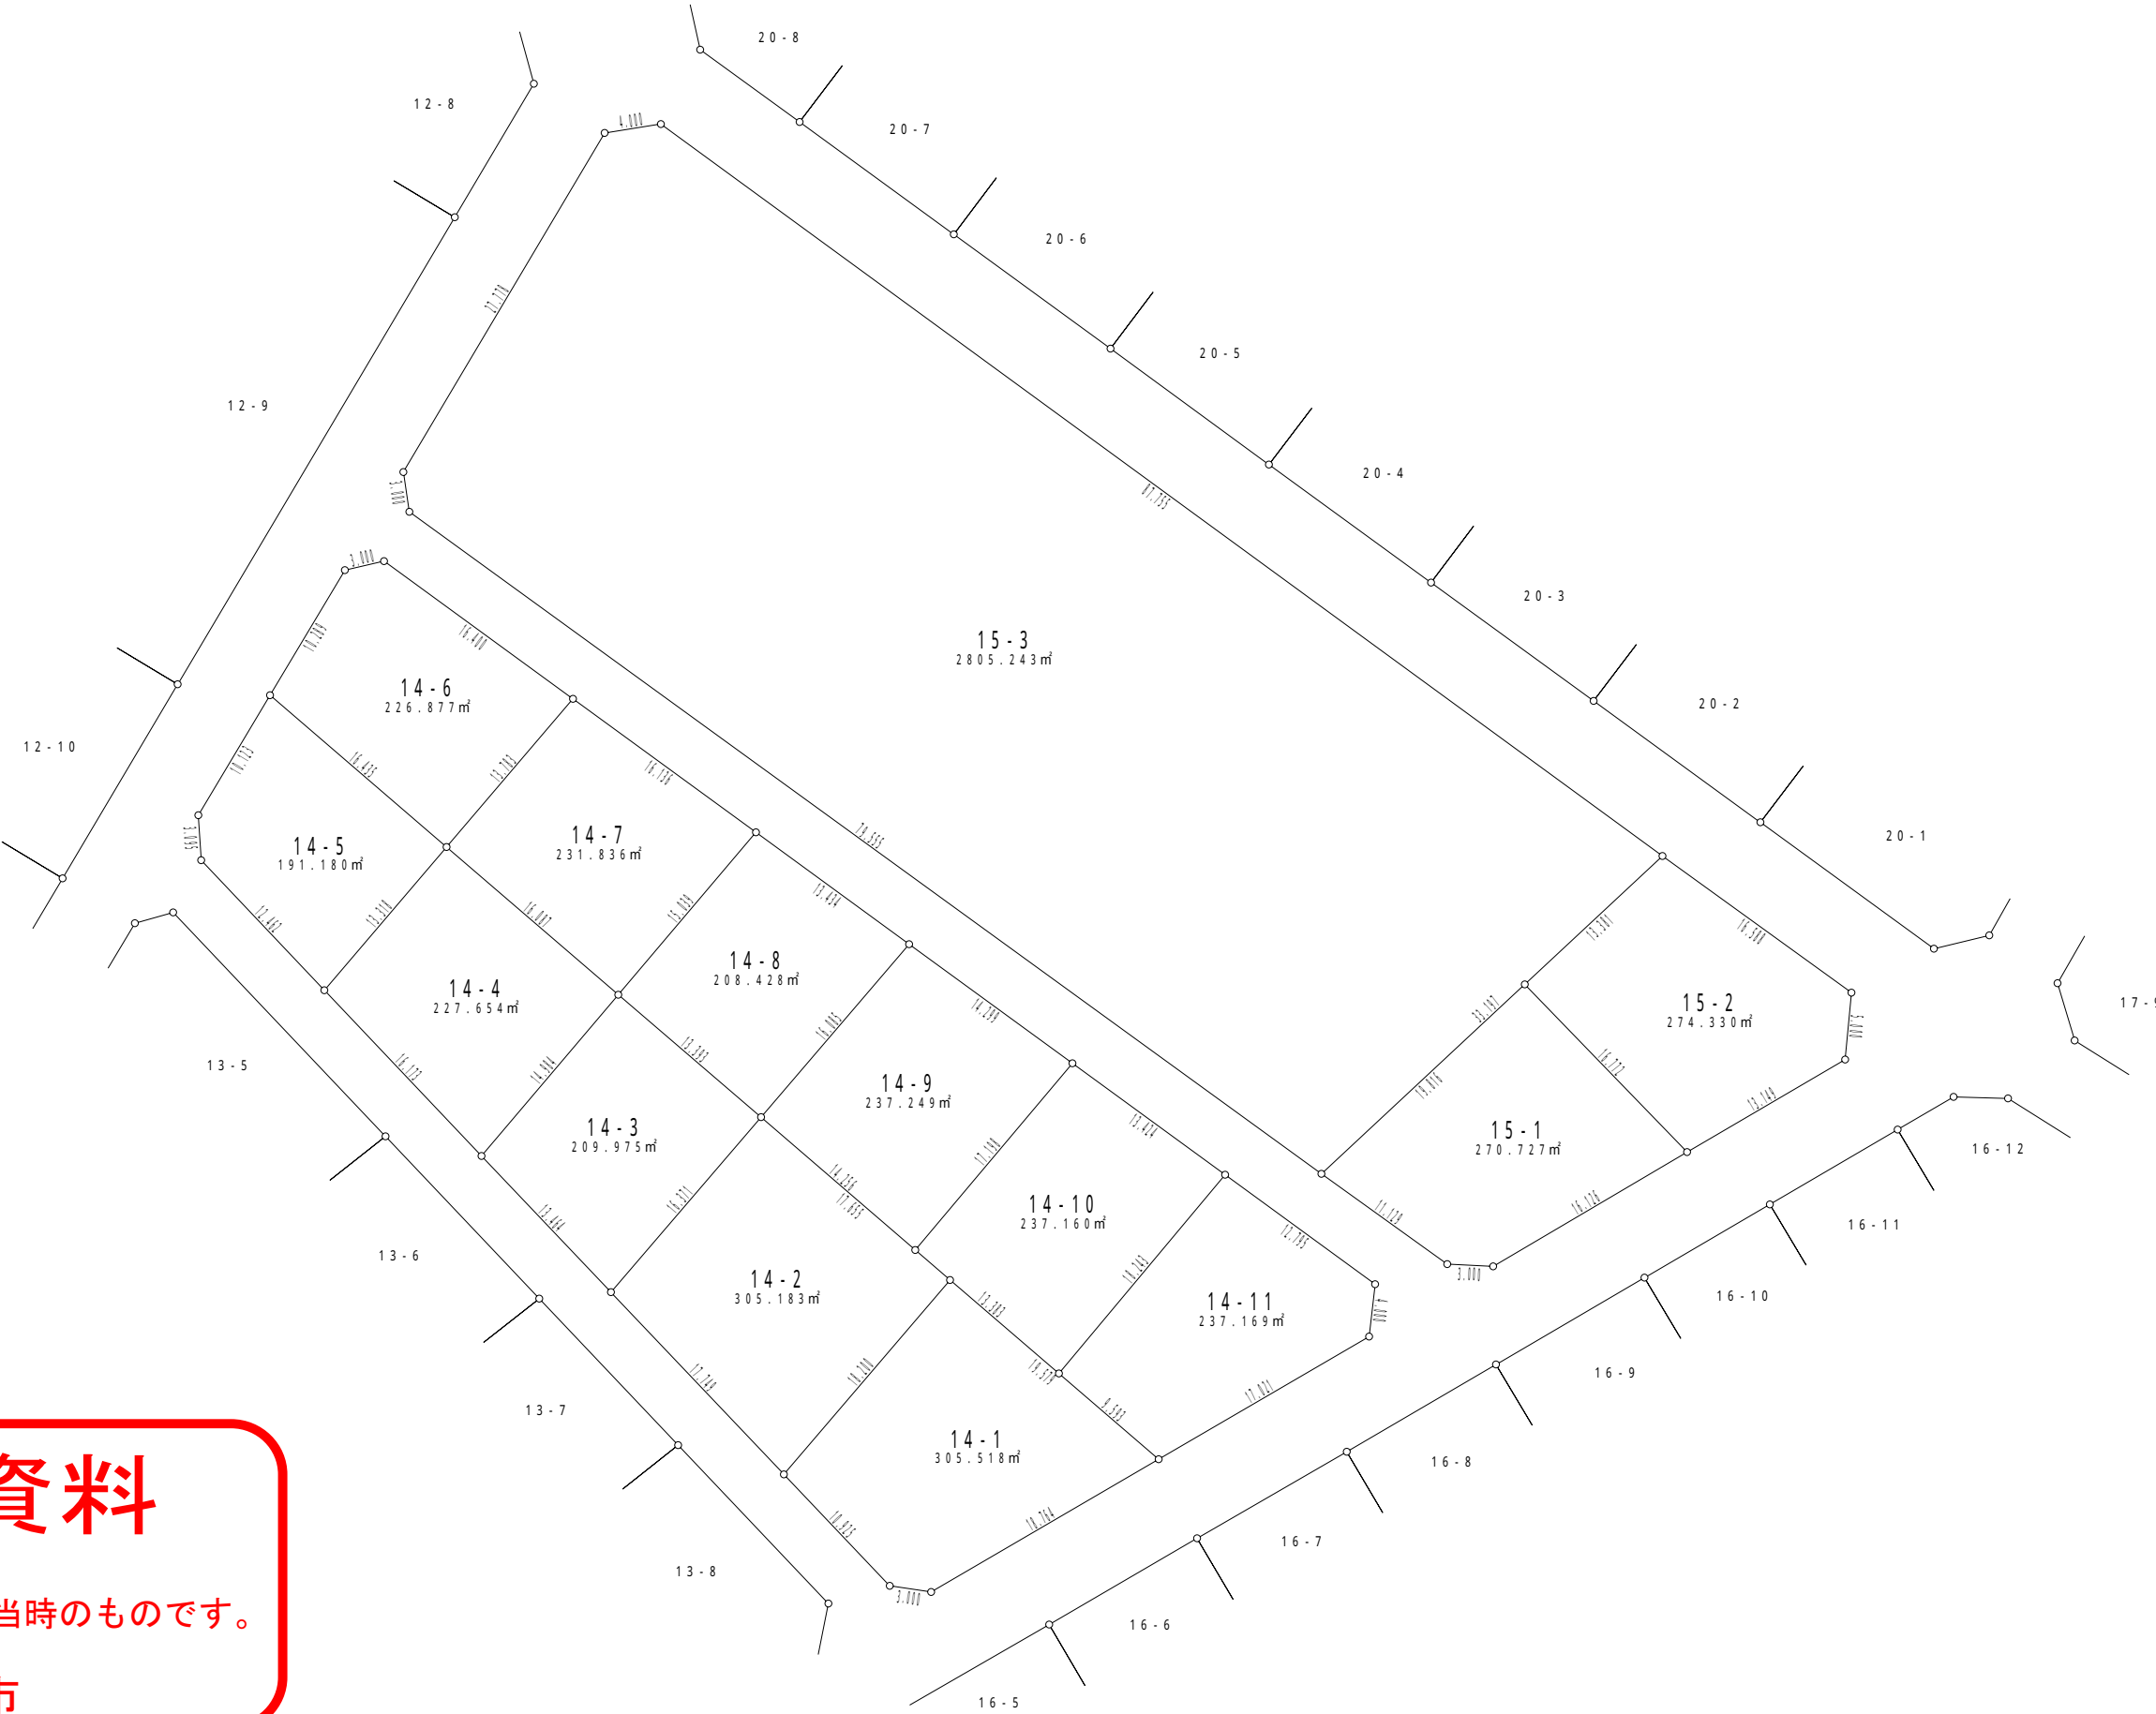

参考資料

※記載内容は換地処分当時のものです。

上尾市