
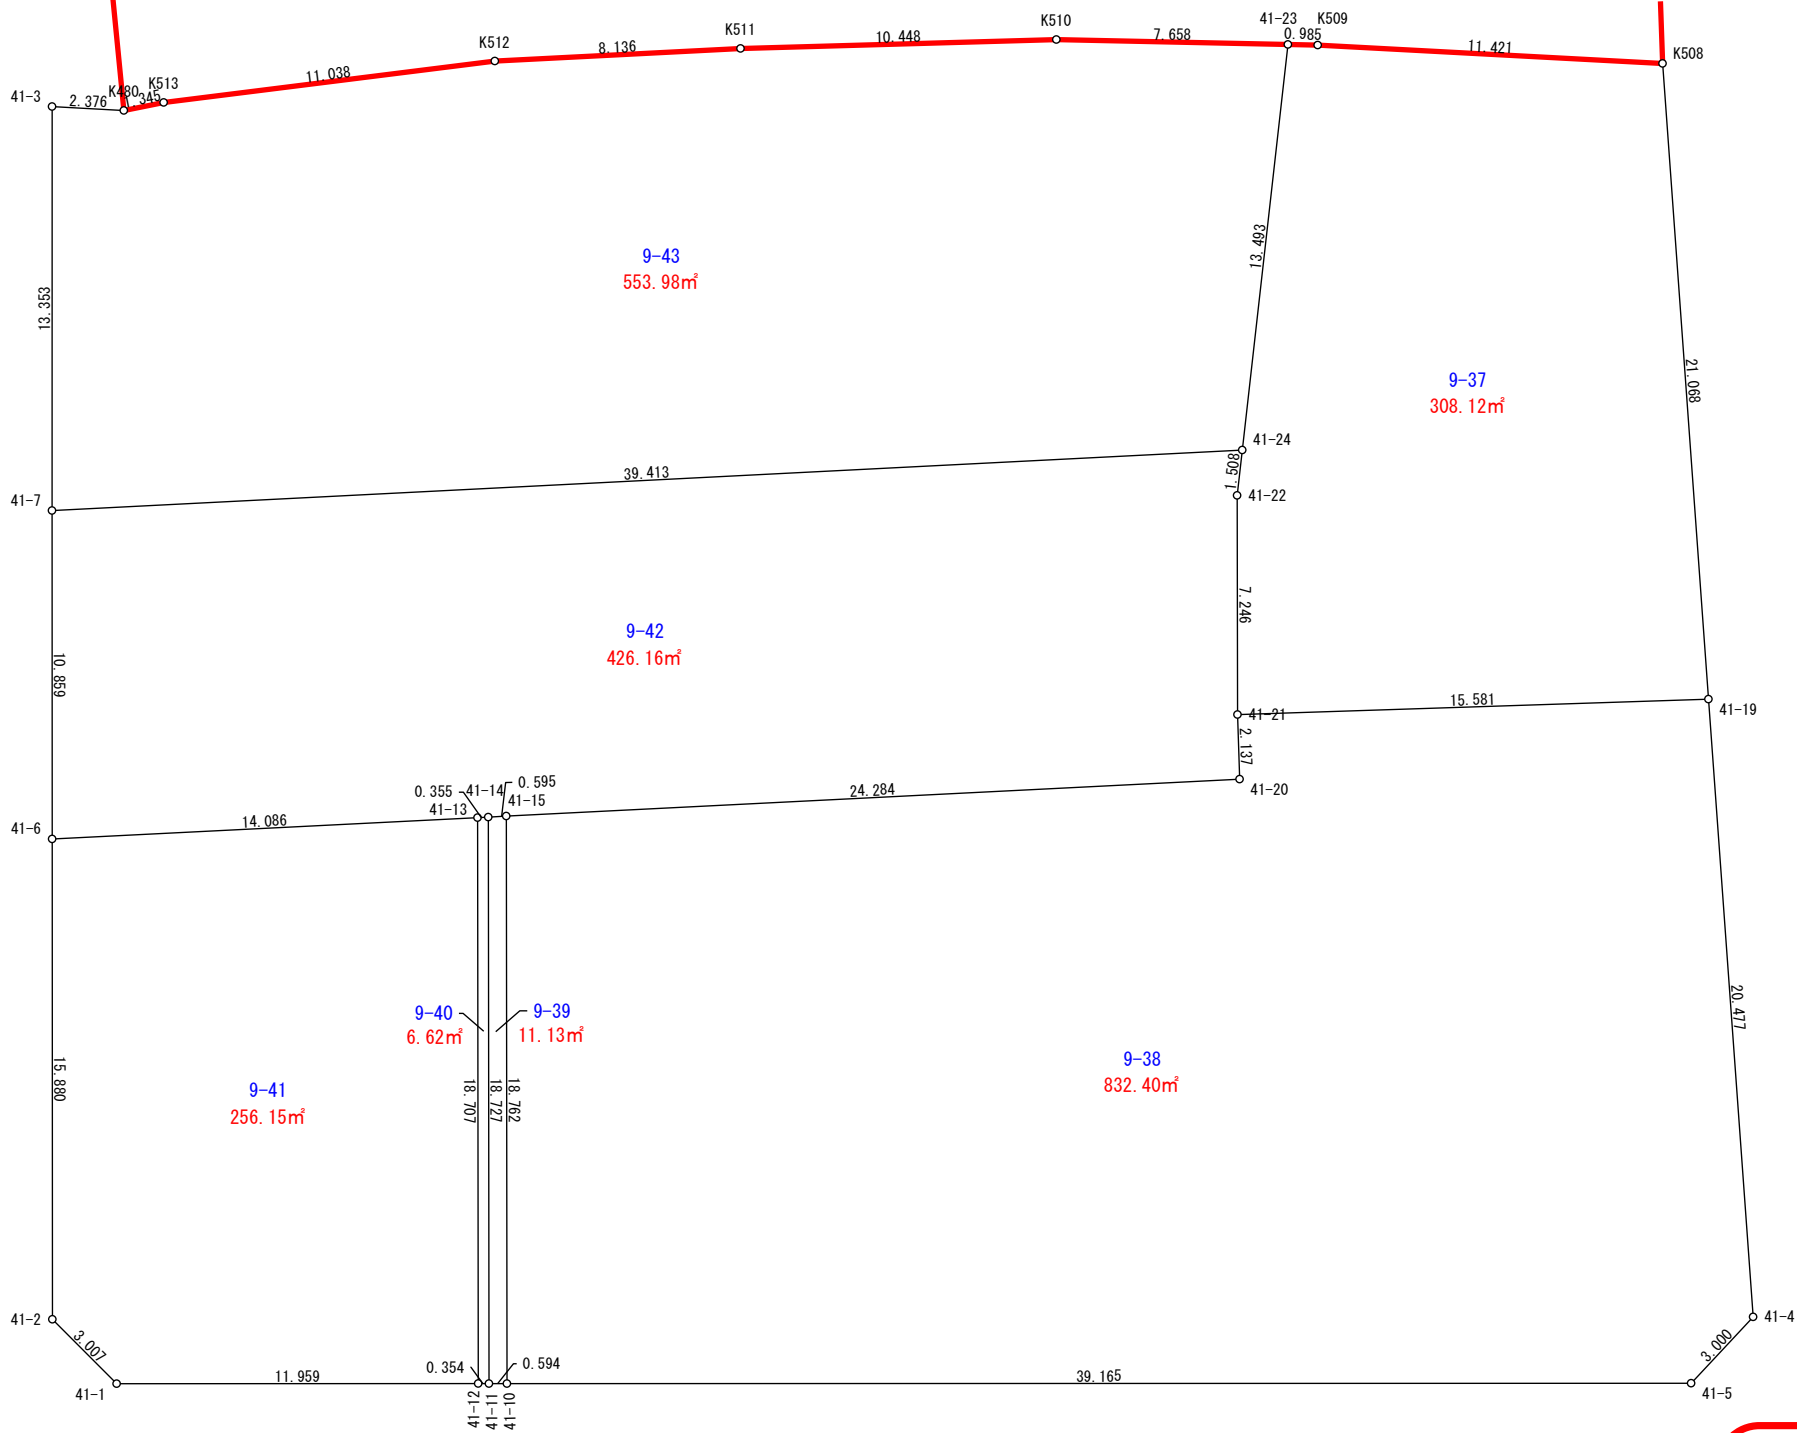


上尾市荻丁目南

9番37～43

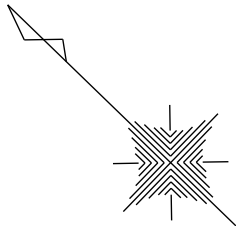


参考資料

※記載内容は換地処分当時のものです。

上尾市

上尾市荻丁目南

9番44～53

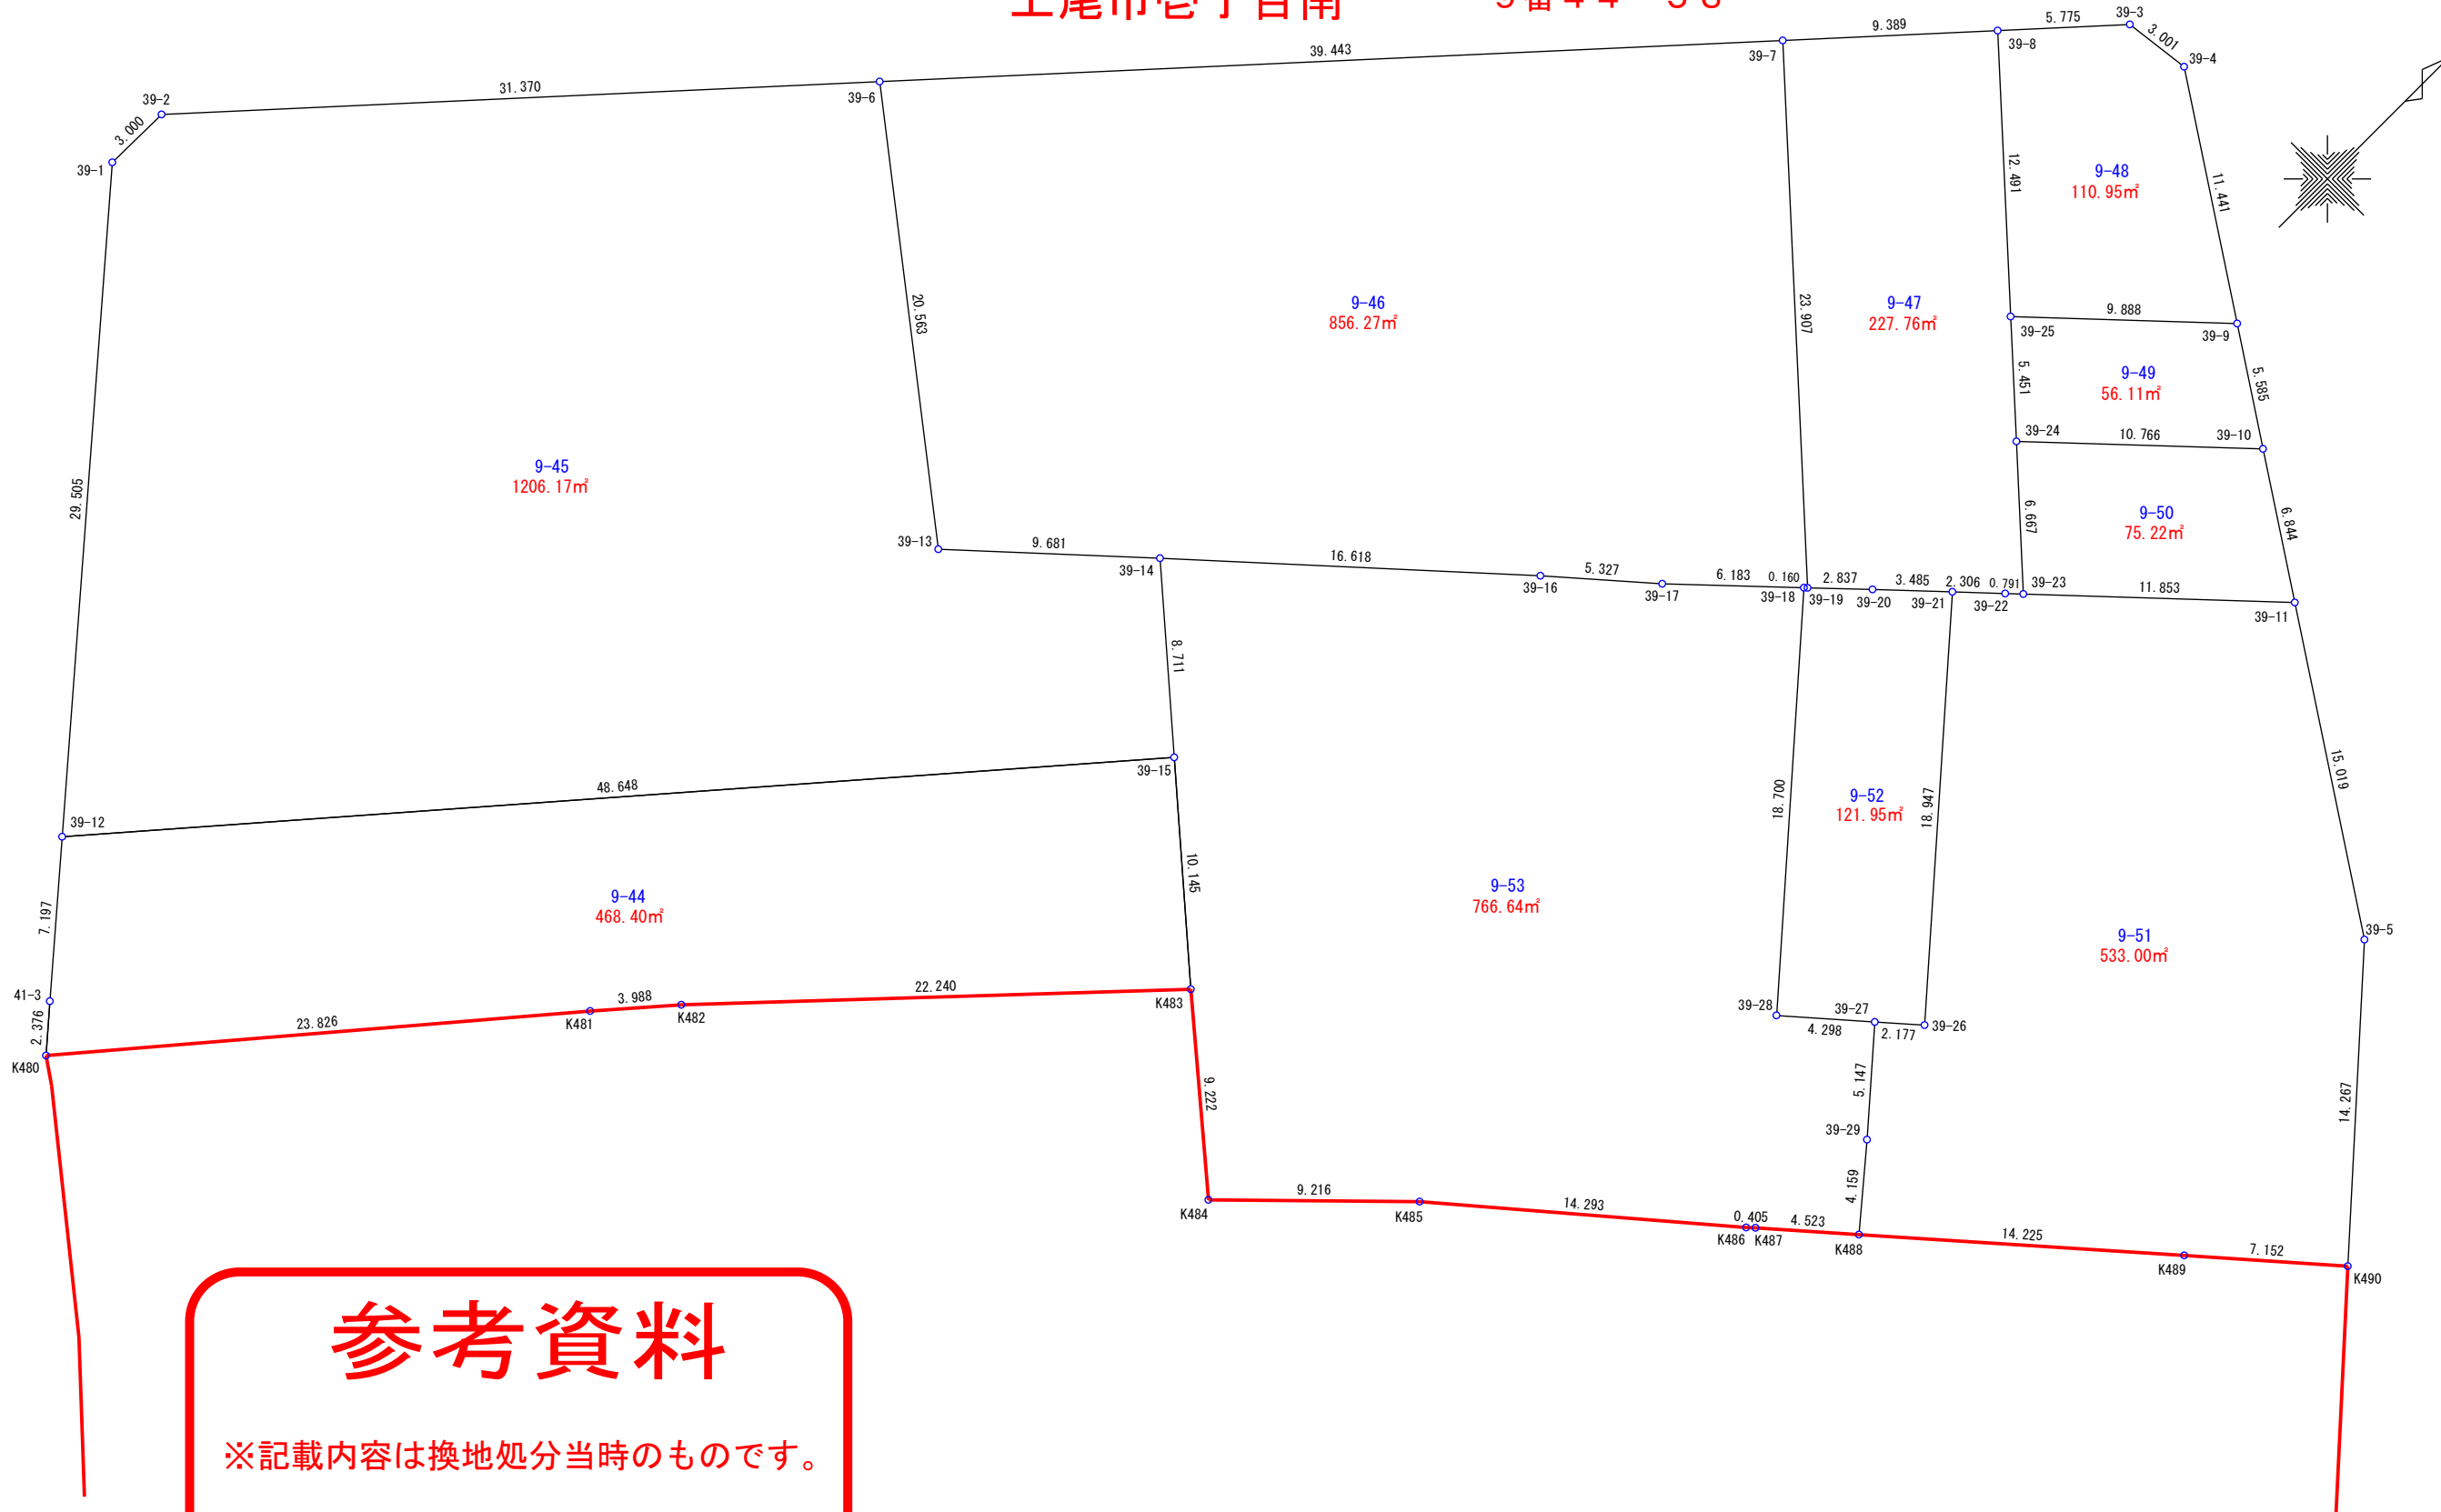

参考資料

※記載内容は換地処分当時のものです。

上尾市