
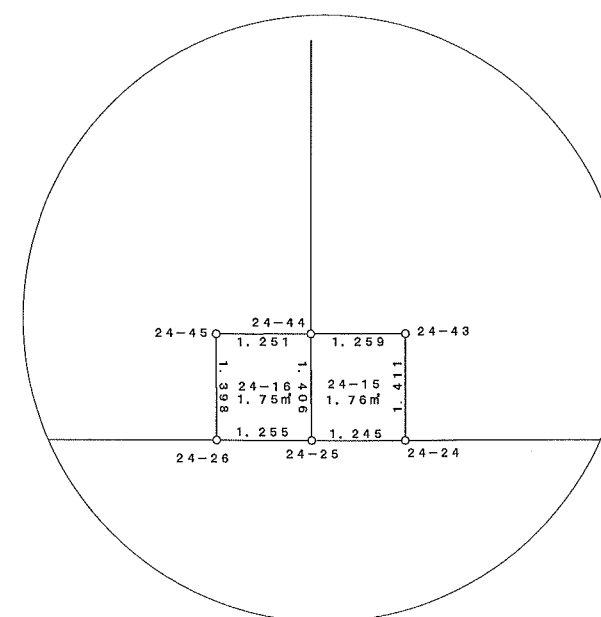
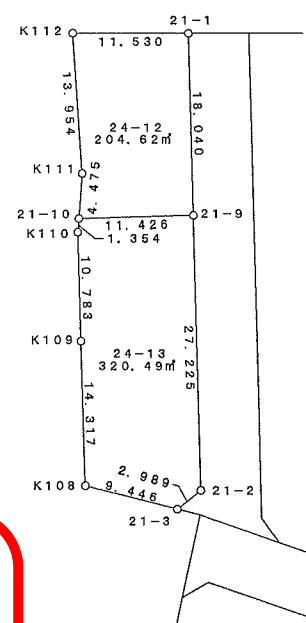
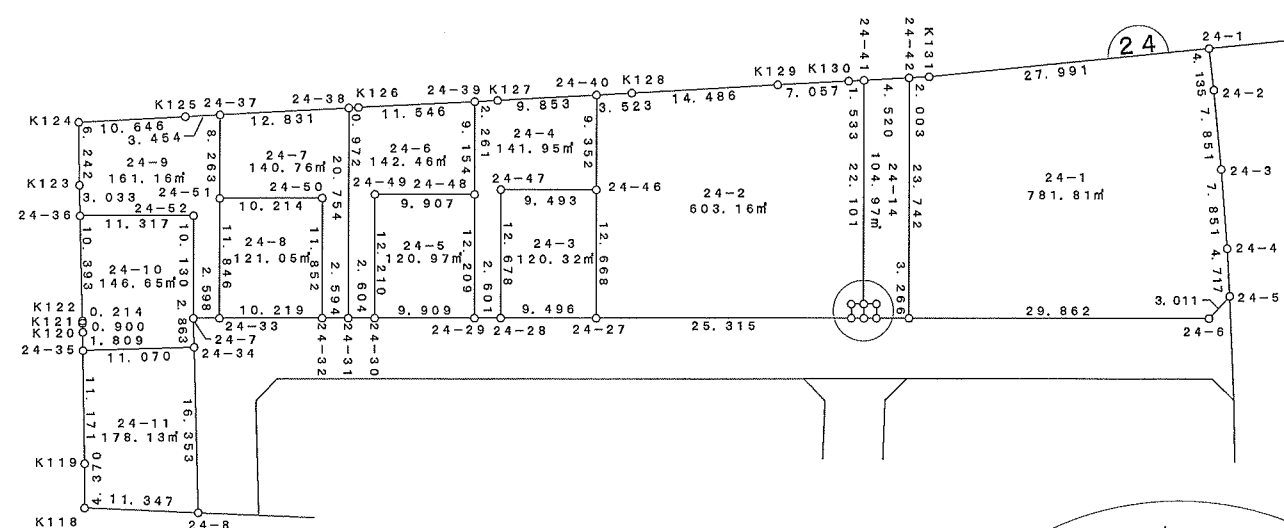


大字 24番地1～16

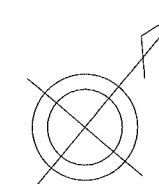

参考資料

※記載内容は換地処分当時のものです。

上尾市