
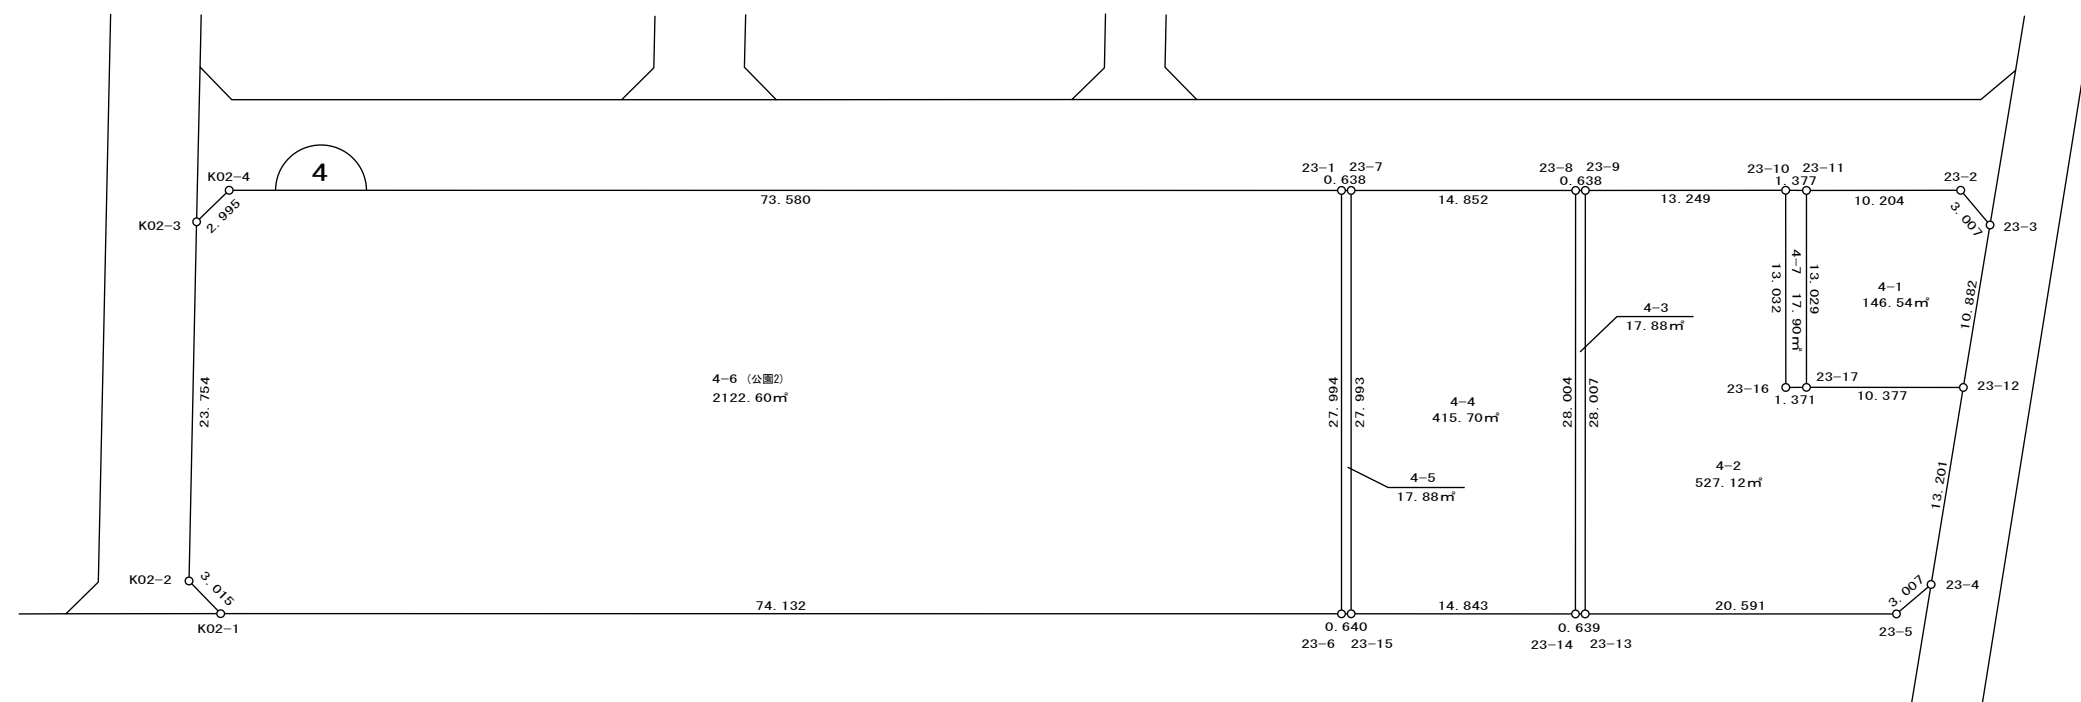


原 新 町 4 番地 1 ~ 7

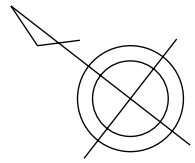

参考資料

※記載内容は換地処分当時のものです。

上尾市