上尾市中平塚土地区画整理事業出来形確認測量　　画地原子図

平成十六年六月

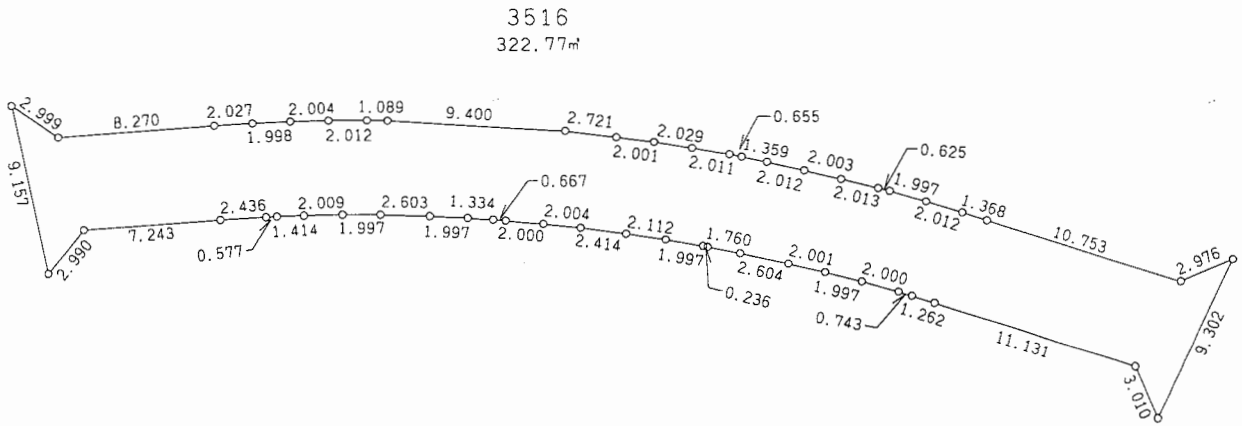

参考資料

※記載内容は換地処分当時のものです。

上尾市