
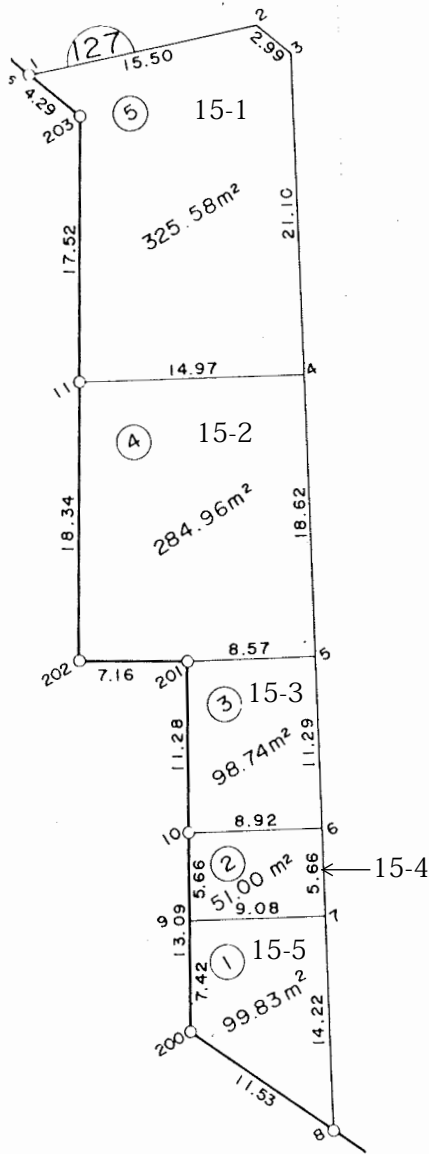


泉台二丁目 1 5 番地 1 ～ 5

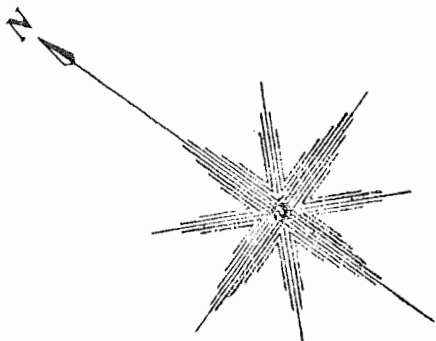

参考資料

※記載内容は換地処分当時のものです。 上尾市

面積（座標法）計算書

参考資料

※記載内容は換地処分当時のものです。 上尾市

地番	15-1	面積	325.5857405		
測点名	X座標	Y座標	距離	方向角	夾角
11	-1759.935	-24695.575	17.526	54-20-2	87-46-31
203	-1749.716	-24681.336	4.297	2-42-29	231-37-33
1	-1745.424	-24681.133	15.503	131-54-25	50-48-3
2	-1755.779	-24669.595	2.999	182-45-6	129-9-19
3	-1758.775	-24669.739	21.102	232-2-48	130-42-18
4	-1771.753	-24686.378	14.975	322-6-33	89-56-15

地番	15-2	面積	284.9607660		
測点名	X座標	Y座標	距離	方向角	夾角
202	-1770.610	-24710.488	18.340	54-24-15	90-2-36
11	-1759.935	-24695.575	14.975	142-6-33	92-17-42
4	-1771.753	-24686.378	18.623	232-1-45	90-4-48
5	-1783.211	-24701.059	8.573	322-8-42	89-53-3
201	-1776.442	-24706.320	7.168	324-26-51	177-41-51

地番	15-3	面積	98.7441840		
測点名	X座標	Y座標	距離	方向角	夾角
10	-1783.114	-24715.416	11.281	53-44-23	88-31-26
201	-1776.442	-24706.320	8.573	142-8-42	91-35-41
5	-1783.211	-24701.059	11.295	231-56-49	90-11-52
6	-1790.173	-24709.953	8.926	322-15-49	89-41-1

地番	15-4	面積	51.0068700		
測点名	X座標	Y座標	距離	方向角	夾角
9	-1786.471	-24719.980	5.665	53-39-35	88-36-14
10	-1783.114	-24715.416	8.926	142-15-49	91-23-46
6	-1790.173	-24709.953	5.664	232-2-59	90-12-50
7	-1793.656	-24714.419	9.085	322-15-49	89-47-10

地番	15-5	面積	99.8356000		
測点名	X座標	Y座標	距離	方向角	夾角
200	-1790.873	-24725.963	7.428	53-39-35	124-42-58
9	-1786.471	-24719.980	9.085	142-15-49	91-23-46
7	-1793.656	-24714.419	14.225	232-2-59	90-12-50
8	-1802.404	-24725.636	11.536	358-22-32	53-40-27