
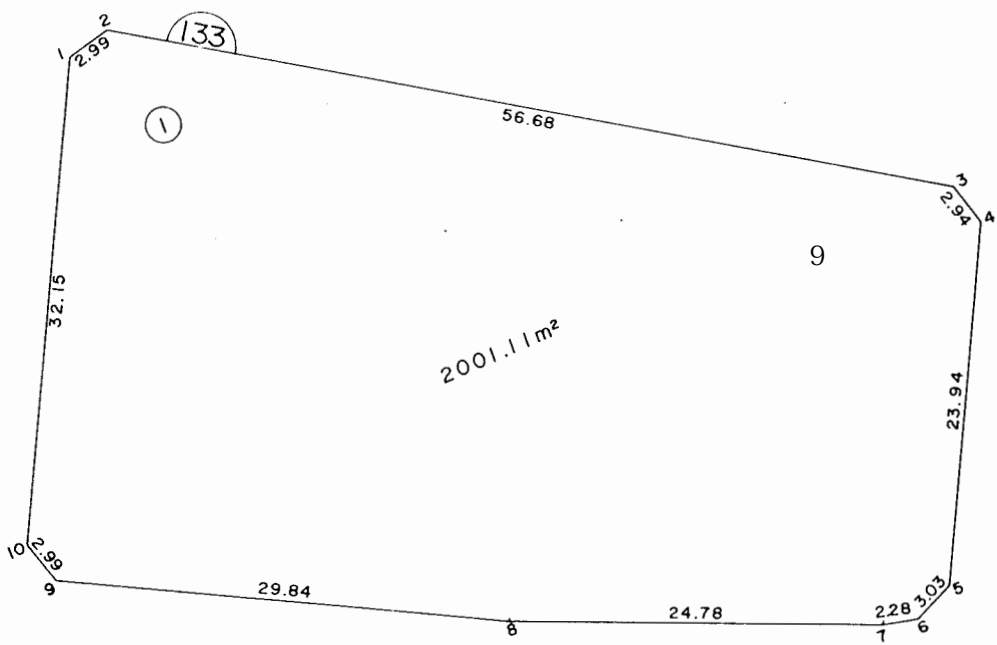


泉台二丁目9番地

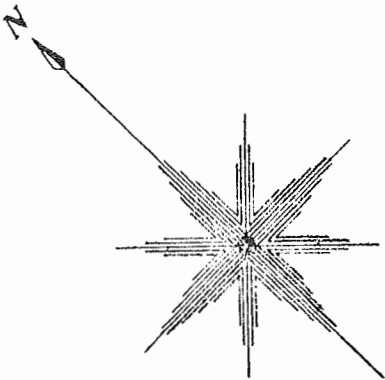

参考資料

※記載内容は換地処分当時のものです。 上尾市

面積（座標法）計算書

参考資料

※記載内容は換地処分当時のものです。 上尾市

地番	9番地	面積	2001.1112550		
測点名	X座標	Y座標	距離	方向角	夾角
1	-1884.448	-24518.406	2.993	99-26-36	131- 5-46
2	-1884.939	-24515.454	56.689	145-52-47	133-33-50
3	-1931.870	-24483.655	2.944	187- 1-25	138-51-22
4	-1934.792	-24484.015	23.943	230-32- 0	136-29-25
5	-1950.011	-24502.499	3.034	268-36- 8	141-55-51
6	-1950.085	-24505.532	2.280	304-58-47	143-37-22
7	-1948.778	-24507.400	24.787	316- 3-57	168-54-50
8	-1930.928	-24524.598	29.843	320-35-53	175-28- 4
9	-1907.868	-24543.541	2.999	5-53-42	134-42-11
10	-1904.885	-24543.233	32.157	50-32-23	135-21-19