
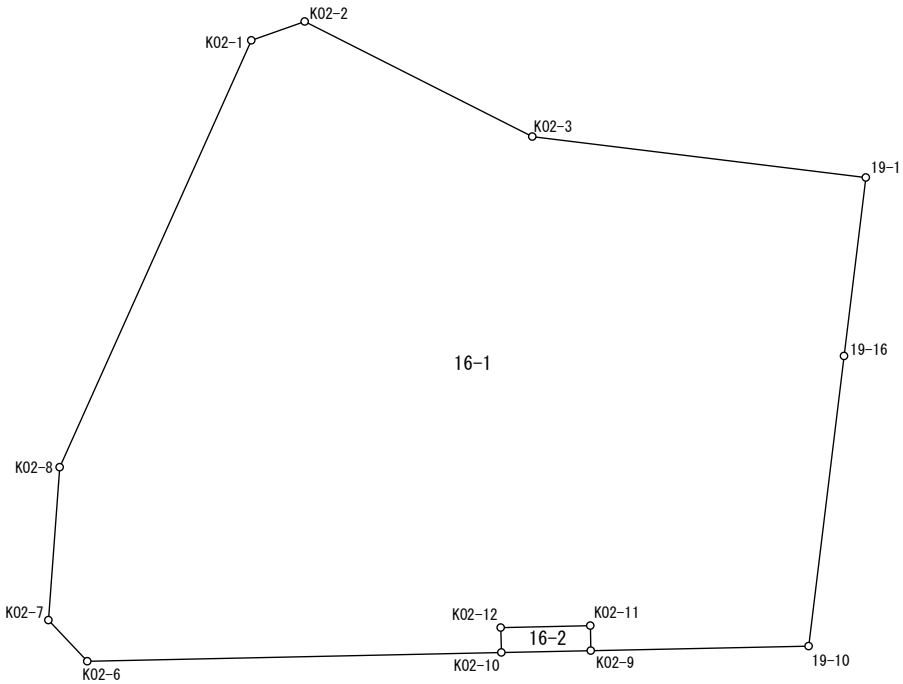


画地原子一覧表

S=1:400

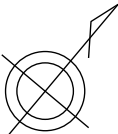

参考資料

※記載内容は換地処分当時のものです。 上尾市

座 標 面 積 計 算 簿

参考資料

※記載内容は換地処分当時のものです。 上尾市

売丁目西

地 番： 16-1

点 名	[1] X(i)	[2] X(i+1)-X(i-1)	[3] Y(i)	[4] Y(i+1)-Y(i-1)	[2]*[3]	[1]*[4]	方向角	夾 角	距 離
K02-1	-4861.463	26.391	-24079.881	-5.227	-635492.139471	25410.867101	30-36-46	226-26-45	2.997
K02-2	-4858.884	5.654	-24078.355	14.662	-136139.019170	-71240.957208	76-49-30	226-12-44	13.491
K02-3	-4855.809	12.756	-24065.219	28.038	-306975.933564	-136147.172742	56-59-26	160-09-56	17.771
19-1	-4846.128	1.708	-24050.317	20.089	-41077.941436	-97353.865392	146-57-11	269-57-45	9.512
19-16	-4854.101	-20.933	-24045.130	13.618	503336.706290	-66103.147418	146-57-16	180-00-05	15.461
19-10	-4867.061	-20.550	-24036.699	-0.244	493954.164450	1187.562884	228-48-59	261-51-43	11.527
K02-9	-4874.651	-6.593	-24045.374	-9.542	158531.150782	46513.919842	318-59-22	270-10-23	1.321
K02-11	-4873.654	-2.128	-24046.241	-4.432	51170.400848	21600.034528	228-45-46	89-46-24	4.741
K02-12	-4876.779	-4.110	-24049.806	-2.693	98844.702660	13133.165847	138-28-56	89-43-10	1.316
K02-10	-4877.764	-15.419	-24048.934	-15.608	370810.513346	76132.140512	228-47-11	270-18-15	21.907
K02-6	-4892.198	-14.088	-24065.414	-19.453	339033.552432	95167.927694	276-38-18	227-51-07	2.993
K02-7	-4891.852	6.923	-24068.387	-7.714	-166625.443201	37735.746328	324-12-51	227-34-33	8.108
K02-8	-4885.275	30.389	-24073.128	-11.494	-731558.286792	56151.350850	344-10-01	199-57-10	24.751
合 計				倍面積 面 積	-2187.572826 1093.78	2187.572826			

座 標 面 積 計 算 簿

参考資料

※記載内容は換地処分当時のものです。 上尾市

売丁目西
地 番 : 16-2

点 名	[1] X(i)	[2] X(i+1)-X(i-1)	[3] Y(i)	[4] Y(i+1)-Y(i-1)	[2]*[3]	[1]*[4]	方向角	夾 角	距 離
K02-11	-4873.654	2.128	-24046.241	4.432	-51170.400848	-21600.034528	138-59-22	270-13-36	1.321
K02-9	-4874.651	-4.110	-24045.374	-2.693	98826.487140	13127.435143	228-49-56	269-50-34	4.729
K02-10	-4877.764	-2.128	-24048.934	-4.432	51176.131552	21618.250048	318-28-56	269-39-00	1.316
K02-12	-4876.779	4.110	-24049.806	2.693	-98844.702660	-13133.165847	48-45-46	270-16-50	4.741
合 計				倍面積 面 積	-12.484816 6.24	12.484816			