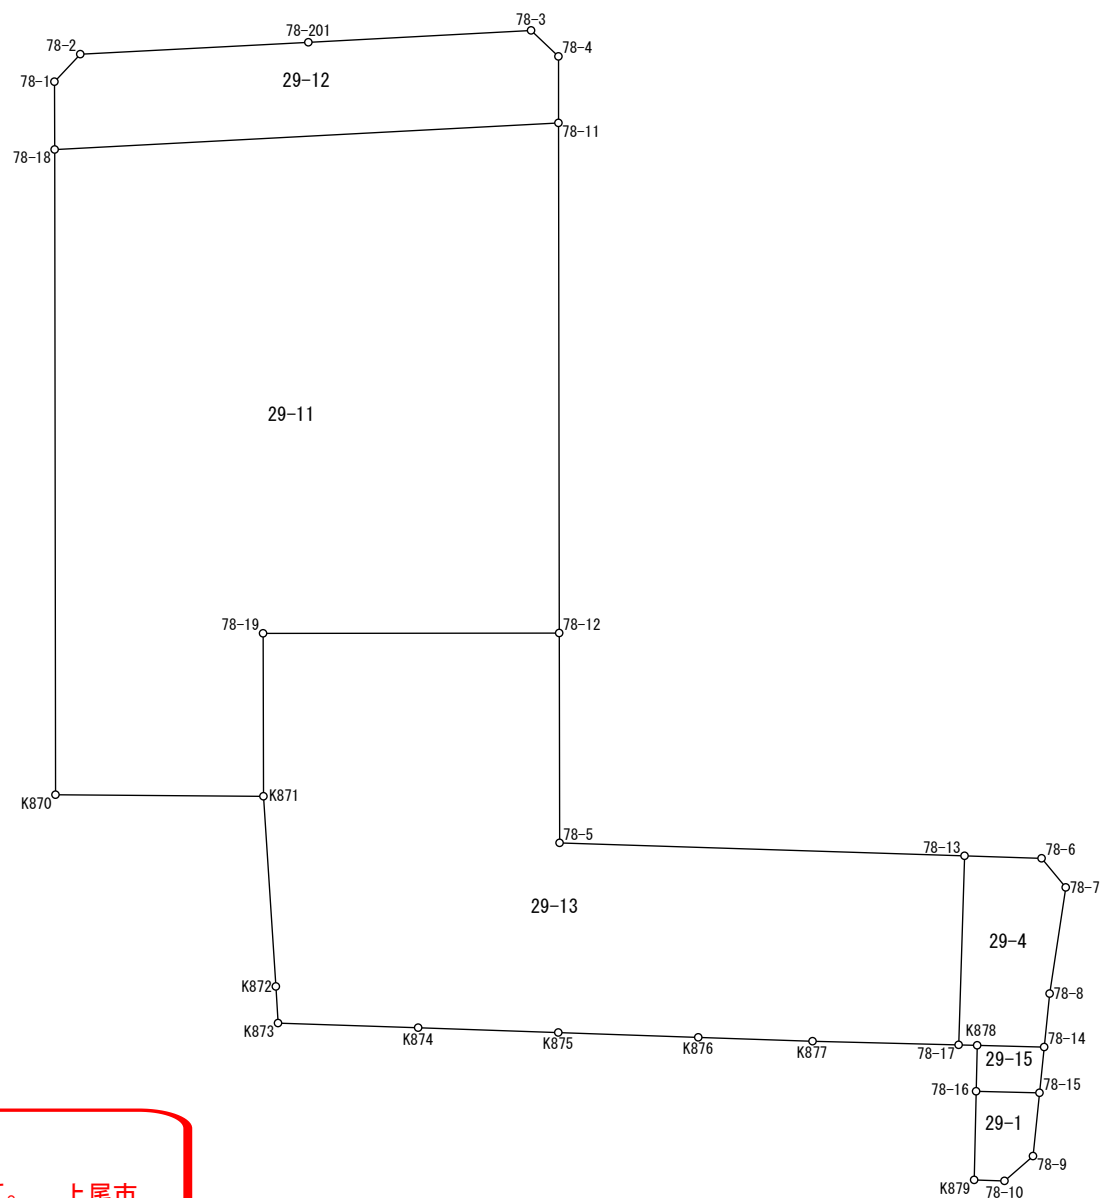


S=1:600

**参考資料**

※記載内容は換地処分当時のものです。 上尾市

座 標 面 積 計 算 簿

参考資料

※記載内容は換地処分当時のものです。 上尾市

壺丁目東
地 番 : 29-1

点 名	[1] X(i)	[2] X(i+1)-X(i-1)	[3] Y(i)	[4] Y(i+1)-Y(i-1)	[2]*[3]	[1]*[4]	方向角	夾 角	距 離
78-15	-4607.308	-0.207	-23573.997	6.836	4879.817379	-31495.557488	138-53-39	274-33-16	5.050
78-9	-4611.113	-6.799	-23570.677	3.216	160257.032923	-14829.339408	181-59-22	223-05-43	2.996
78-10	-4614.107	-4.705	-23570.781	-1.800	110900.524605	8305.392600	224-44-52	222-45-30	2.409
K879	-4615.818	3.201	-23572.477	-6.732	-75455.498877	31073.686776	314-17-09	269-32-17	7.035
78-16	-4610.906	8.510	-23577.513	-1.520	-200644.635630	7008.577120	44-20-23	270-03-14	5.031
合 計				倍面積 面 積	-62.759600 31.37	62.759600			

座 標 面 積 計 算 簿

参考資料

※記載内容は換地処分当時のものです。 上尾市

壱丁目東
地 番 : 29-11

点 名	[1] X(i)	[2] X(i+1)-X(i-1)	[3] Y(i)	[4] Y(i+1)-Y(i-1)	[2]*[3]	[1]*[4]	方向角	夾 角	距 離
78-11	-4582.741	3.118	-23656.309	55.359	-73760.371462	-253695.959019	132-54-45	272-56-21	40.474
78-12	-4610.299	-44.760	-23626.666	13.634	1057529.570160	-62856.816566	222-56-34	270-01-49	23.499
78-19	-4627.501	-25.998	-23642.675	-6.525	614662.264650	30194.444025	132-50-41	89-54-07	12.935
K871	-4636.297	-20.779	-23633.191	-1.863	491074.075789	8637.421311	223-26-18	270-35-37	16.503
K870	-4648.280	22.880	-23644.538	-48.834	-540987.029440	226994.105520	312-55-22	269-29-04	51.193
78-18	-4613.417	65.539	-23682.025	-11.771	-1552096.236475	54304.531507	39-58-24	267-03-02	40.029
合 計				倍面積 面 積	-3577.726778 1788.86	3577.726778			

座 標 面 積 計 算 簿

参考資料

※記載内容は換地処分当時のものです。 上尾市

壺丁目東

地 番 : 29-12

点 名	[1] X(i)	[2] X(i+1)-X(i-1)	[3] Y(i)	[4] Y(i+1)-Y(i-1)	[2]*[3]	[1]*[4]	方向角	夾 角	距 離
78-3	-4579.322	13.747	-23663.157	14.352	-325297.419279	-65722.429344	86-34-18	226-37-25	2.993
78-4	-4579.143	-3.419	-23660.169	6.848	80894.117811	-31357.971264	132-59-17	226-24-59	5.277
78-11	-4582.741	-34.274	-23656.309	-21.856	810796.334666	100160.387296	219-58-24	266-59-07	40.029
78-18	-4613.417	-27.016	-23682.025	-29.668	639793.587400	136870.855556	312-48-11	272-49-47	5.386
78-1	-4609.757	6.652	-23685.977	-4.144	-157559.119004	19102.833008	356-19-42	223-31-31	2.998
78-2	-4606.765	16.867	-23686.169	11.456	-399514.612523	-52775.099840	40-00-48	223-41-06	18.116
78-201	-4592.890	27.443	-23674.521	23.012	-649699.879803	-105691.584680	39-56-53	179-56-05	17.698
合 計				倍面積 面 積	-586.990732 293.49	586.990732			

座 標 面 積 計 算 簿

参考資料

※記載内容は換地処分当時のものです。 上尾市

売丁目東

地 番 : 29-13

点 名	[1] X(i)	[2] X(i+1)-X(i-1)	[3] Y(i)	[4] Y(i+1)-Y(i-1)	[2]*[3]	[1]*[4]	方向角	夾 角	距 離
78-12	-4610.299	5.864	-23626.666	28.208	-138546.769424	-130047.314192	132-54-18	269-57-44	16.654
78-5	-4621.637	11.463	-23614.467	34.863	-270692.635221	-161124.130731	44-49-38	91-55-20	32.149
78-13	-4598.836	12.232	-23591.803	33.314	-288574.934296	-153205.622504	134-46-53	269-57-15	15.004
78-17	-4609.405	-18.856	-23581.153	2.533	444646.220968	-11675.622865	224-24-22	269-37-29	11.600
K877	-4617.692	-14.708	-23589.270	-14.525	346950.983160	67071.976300	224-56-31	180-32-09	9.071
K876	-4624.113	-14.283	-23595.678	-14.262	337017.068874	65949.099606	224-58-15	180-01-44	11.113
K875	-4631.975	-15.726	-23603.532	-15.715	371189.144232	72791.487125	224-59-21	180-01-06	11.119
K874	-4639.839	-15.746	-23611.393	-15.715	371784.994178	72915.069885	224-53-53	179-54-32	11.127
K873	-4647.721	-6.031	-23619.247	-10.093	142447.678657	46909.448053	309-34-51	264-40-58	2.905
K872	-4645.870	11.424	-23621.486	-13.944	-269851.856064	64782.011280	309-16-42	179-41-51	15.121
K871	-4636.297	18.369	-23633.191	-21.189	-434118.085479	98238.497133	312-50-41	183-33-59	12.935
78-19	-4627.501	25.998	-23642.675	6.525	-614662.264650	-30194.444025	42-56-34	270-05-53	23.499
合 計				倍面積 面 積	-2410.455065 1205.22	2410.455065			

座 標 面 積 計 算 簿

参考資料

※記載内容は換地処分当時のものです。 上尾市

壱丁目東

地 番 : 29-14

点 名	[1] X(i)	[2] X(i+1)-X(i-1)	[3] Y(i)	[4] Y(i+1)-Y(i-1)	[2]*[3]	[1]*[4]	方向角	夾 角	距 離
78-6	-4594.500	4.163	-23587.493	7.306	-98194.733359	-33567.417000	93-18-17	228-28-37	3.001
78-7	-4594.673	-6.854	-23584.497	8.283	161648.142438	-38057.676459	141-38-37	228-20-20	8.520
78-8	-4601.354	-9.887	-23579.210	8.098	233127.649270	-37261.764692	138-45-21	177-06-44	4.264
78-14	-4604.560	-7.002	-23576.399	-0.916	165081.945798	4217.776960	224-28-28	265-43-07	5.320
K878	-4608.356	-4.845	-23580.126	-4.754	114245.710470	21908.124424	224-23-34	179-55-06	1.468
78-17	-4609.405	9.520	-23581.153	-11.677	-224492.576560	53824.022185	314-46-53	270-23-19	15.004
78-13	-4598.836	14.905	-23591.803	-6.340	-351635.823715	29156.620240	44-49-40	270-02-47	6.114
合 計				倍面積 面 積	-219.685658 109.84	219.685658			

座 標 面 積 計 算 簿

参考資料

※記載内容は換地処分当時のものです。 上尾市

壱丁目東
地 番 : 29-15

点 名	[1] X(i)	[2] X(i+1)-X(i-1)	[3] Y(i)	[4] Y(i+1)-Y(i-1)	[2]*[3]	[1]*[4]	方向角	夾 角	距 離
78-14	-4604.560	1.048	-23576.399	6.129	-24708.066152	-28221.348240	138-50-37	274-22-09	3.650
78-15	-4607.308	-6.346	-23573.997	-1.114	149600.584962	5132.541112	224-20-23	265-29-46	5.031
78-16	-4610.906	-1.048	-23577.513	-6.129	24709.233624	28260.242874	314-18-03	269-57-40	3.651
K878	-4608.356	6.346	-23580.126	1.114	-149639.479596	-5133.708584	44-28-28	270-10-25	5.320
合 計				倍面積 面 積	-37.727162 18.86	37.727162			