


画地原子一覧表

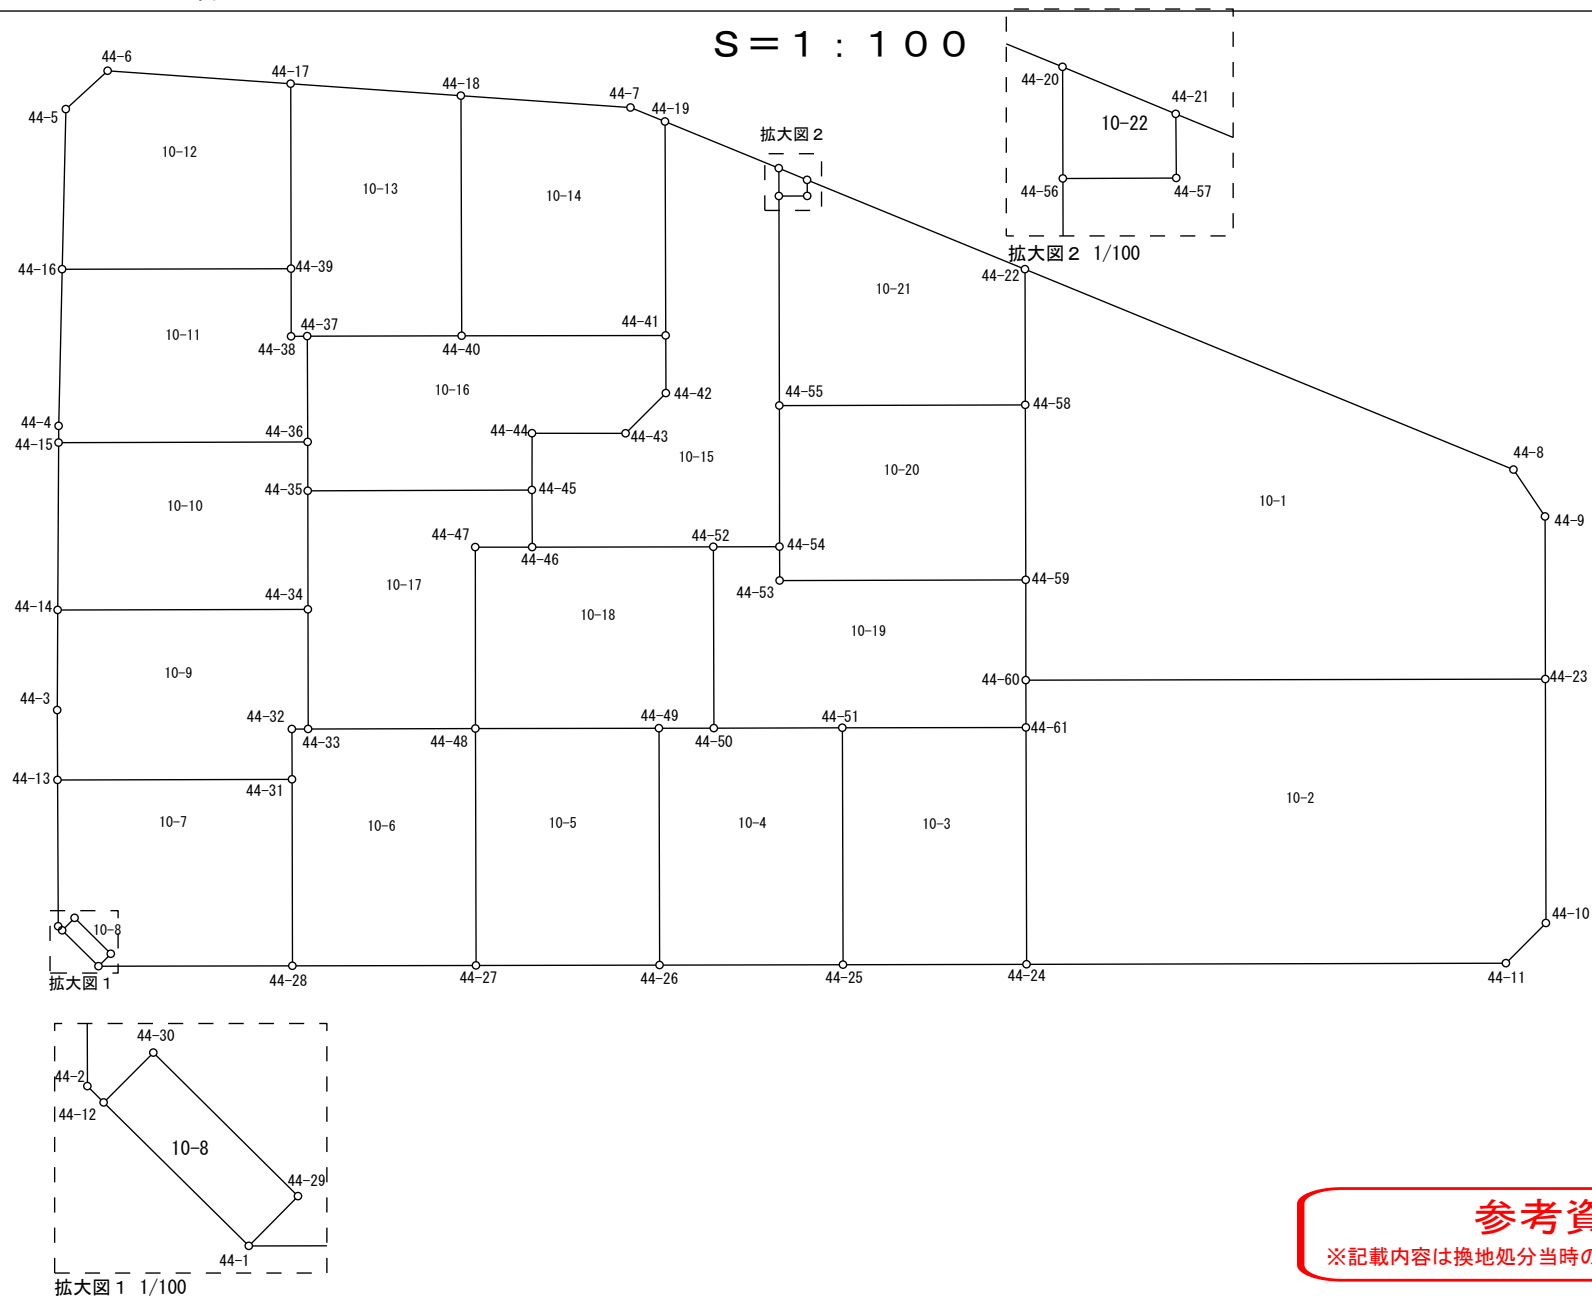

座 標 面 積 計 算 簿

参考資料

※記載内容は換地処分当時のものです。 上尾市

売丁目南

地 番 : 10-1

点 名	[1] X(i)	[2] X(i+1)-X(i-1)	[3] Y(i)	[4] Y(i+1)-Y(i-1)	[2]*[3]	[1]*[4]	方向角	夾 角	距 離
44-60	-4941.139	22.582	-23737.079	-16.523	-536030.717978	81642.439697	42-58-30	270-05-33	5.303
44-59	-4937.259	10.666	-23733.464	9.910	-253141.127024	-48928.236690	42-51-01	179-52-31	9.256
44-58	-4930.473	12.047	-23727.169	11.180	-285841.204943	-55122.688140	42-52-40	180-01-39	7.179
44-22	-4925.212	-20.115	-23722.284	16.552	477173.742660	-81522.109024	155-18-31	292-25-51	27.930
44-8	-4950.588	-28.327	-23710.617	11.198	671650.647759	-55436.684424	189-01-50	213-43-19	2.988
44-9	-4953.539	-9.253	-23711.086	-6.324	219398.678758	31326.180636	222-53-39	213-51-49	8.602
44-23	-4959.841	12.400	-23716.941	-25.993	-294090.068400	128921.147113	312-52-57	269-59-18	27.483
合 計				倍面積 面 積	-880.049168 440.02	880.049168			

座 標 面 積 計 算 簿

参考資料

※記載内容は換地処分当時のものです。 上尾市

壱丁目南

地 番 : 10-2

点 名	[1] X(i)	[2] X(i+1)-X(i-1)	[3] Y(i)	[4] Y(i+1)-Y(i-1)	[2]*[3]	[1]*[4]	方向角	夾 角	距 離
44-24	-4952.159	26.431	-23747.299	-10.064	-627664.859869	49838.528176	42-51-41	269-59-36	12.525
44-61	-4942.978	11.020	-23738.779	10.220	-261601.344580	-50517.235160	42-45-03	179-53-22	2.504
44-60	-4941.139	-16.863	-23737.079	21.838	400278.363177	-107904.593482	132-52-57	270-07-54	27.483
44-23	-4959.841	-28.159	-23716.941	11.362	667845.341619	-56353.713442	222-51-40	269-58-43	12.902
44-10	-4969.298	-9.568	-23725.717	-11.774	227007.660256	58508.514652	267-52-47	225-01-07	3.000
44-11	-4969.409	17.139	-23728.715	-21.582	-406686.446385	107249.785038	312-52-05	224-59-18	25.356
合 計				倍面積 面 積	-821.285782 410.64	821.285782			

座 標 面 積 計 算 簿

参考資料

※記載内容は換地処分当時のものです。 上尾市

壱丁目南
地 番 : 10-3

点 名	[1] X(i)	[2] X(i+1)-X(i-1)	[3] Y(i)	[4] Y(i+1)-Y(i-1)	[2]*[3]	[1]*[4]	方向角	夾 角	距 離
44-25	-4945.553	15.794	-23754.413	1.406	-375177.198922	-6953.447518	42-50-23	269-57-37	12.530
44-51	-4936.365	2.575	-23745.893	15.634	-61145.674475	-77175.130410	132-54-35	270-04-12	9.713
44-61	-4942.978	-15.794	-23738.779	-1.406	374930.275526	6949.827068	222-51-41	269-57-06	12.525
44-24	-4952.159	-2.575	-23747.299	-15.634	61149.294925	77422.053806	312-52-46	270-01-05	9.708
合 計				倍面積 面 積	-243.302946 121.65	243.302946			

座 標 面 積 計 算 簿

参考資料

※記載内容は換地処分当時のものです。 上尾市

壱丁目南
地 番 : 10-4

点 名	[1] X(i)	[2] X(i+1)-X(i-1)	[3] Y(i)	[4] Y(i+1)-Y(i-1)	[2]*[3]	[1]*[4]	方向角	夾 角	距 離
44-26	-4938.951	15.787	-23761.526	1.410	-375123.210962	-6963.920910	42-51-33	269-59-35	12.530
44-49	-4929.766	7.208	-23753.003	10.648	-171211.645624	-52492.148368	132-56-01	270-04-28	2.902
44-50	-4931.743	-6.599	-23750.878	7.110	156732.043922	-35064.692730	132-50-10	179-54-09	6.798
44-51	-4936.365	-13.810	-23745.893	-3.535	327930.782330	17450.050275	222-50-23	270-00-13	12.530
44-25	-4945.553	-2.586	-23754.413	-15.633	61428.912018	77313.830049	312-51-58	270-01-35	9.705
合 計				倍面積 面 積	-243.118316 121.55	243.118316			

座 標 面 積 計 算 簿

参考資料

※記載内容は換地処分当時のものです。 上尾市

壱丁目南
地 番 : 10-5

点 名	[1] X(i)	[2] X(i+1)-X(i-1)	[3] Y(i)	[4] Y(i+1)-Y(i-1)	[2]*[3]	[1]*[4]	方向角	夾 角	距 離
44-27	-4932.344	15.792	-23768.636	1.412	-375354.299712	-6964.469728	42-51-20	269-57-20	12.530
44-48	-4923.159	2.578	-23760.114	15.633	-61253.573892	-76963.744647	132-53-45	270-02-25	9.707
44-49	-4929.766	-15.792	-23753.003	-1.412	375107.423376	6960.829592	222-51-33	269-57-48	12.530
44-26	-4938.951	-2.578	-23761.526	-15.633	61257.214028	77210.620983	312-54-00	270-02-27	9.706
合 計				倍面積 面 積	-243.236200 121.61	243.236200			

座 標 面 積 計 算 簿

参考資料

※記載内容は換地処分当時のものです。 上尾市

壱丁目南

地 番 : 10-6

点 名	[1] X(i)	[2] X(i+1)-X(i-1)	[3] Y(i)	[4] Y(i+1)-Y(i-1)	[2]*[3]	[1]*[4]	方向角	夾 角	距 離
44-28	-4925.738	13.836	-23775.754	-0.405	-328961.332344	1994.923890	42-52-35	270-00-47	9.866
44-31	-4918.508	9.182	-23769.041	8.522	-218247.334462	-41915.525176	42-49-21	179-56-46	2.661
44-32	-4916.556	1.368	-23767.232	2.439	-32513.573376	-11991.480084	132-49-48	270-00-27	0.859
44-33	-4917.140	-6.603	-23766.602	7.118	156930.873006	-35000.202520	132-51-09	180-01-21	8.850
44-48	-4923.159	-15.204	-23760.114	-2.034	361248.773256	10013.705406	222-51-20	270-00-11	12.530
44-27	-4932.344	-2.579	-23768.636	-15.640	61299.312244	77141.860160	312-51-48	270-00-28	9.711
合 計				倍面積 面 積	-243.281676 121.64	243.281676			

座 標 面 積 計 算 簿

参考資料

※記載内容は換地処分当時のものです。 上尾市

壺丁目南
地 番 : 10-7

点 名	[1] X(i)	[2] X(i+1)-X(i-1)	[3] Y(i)	[4] Y(i+1)-Y(i-1)	[2]*[3]	[1]*[4]	方向角	夾 角	距 離
44-1	-4918.756	7.019	-23783.268	-6.590	-166934.758092	32414.602040	87-42-25	314-48-31	0.925
44-29	-4918.719	2.730	-23782.344	0.819	-64925.799120	-4028.430861	357-46-02	90-03-37	2.695
44-30	-4916.026	2.659	-23782.449	-1.034	-63237.531891	5083.170884	267-54-14	90-08-12	0.930
44-12	-4916.060	0.271	-23783.378	-0.939	-6445.295438	4616.180340	358-07-20	270-13-06	0.305
44-2	-4915.755	5.986	-23783.388	5.243	-142367.360568	-25773.303465	42-45-30	224-38-10	7.737
44-13	-4910.074	-2.753	-23778.135	14.347	65461.205655	-70444.831678	132-50-37	270-05-07	12.403
44-31	-4918.508	-15.664	-23769.041	2.381	372318.258224	-11710.967548	222-52-35	270-01-58	9.866
44-28	-4925.738	-0.248	-23775.754	-14.227	5896.386992	70078.474526	312-53-54	270-01-19	10.257
合 計				倍面積 面 積	-234.894238 117.44	234.894238			

座 標 面 積 計 算 簿

参考資料

※記載内容は換地処分当時のものです。 上尾市

壱丁目南
地 番 : 10-8

点 名	[1] X(i)	[2] X(i+1)-X(i-1)	[3] Y(i)	[4] Y(i+1)-Y(i-1)	[2]*[3]	[1]*[4]	方向角	夾 角	距 離
44-1	-4918.756	2.659	-23783.268	-1.034	-63239.709612	5085.993704	357-39-49	269-57-24	2.698
44-12	-4916.060	2.730	-23783.378	0.819	-64928.621940	-4026.253140	87-54-14	270-14-25	0.930
44-30	-4916.026	-2.659	-23782.449	1.034	63237.531891	-5083.170884	177-46-02	269-51-48	2.695
44-29	-4918.719	-2.730	-23782.344	-0.819	64925.799120	4028.430861	267-42-25	269-56-23	0.925
合 計				倍面積 面 積	-5.000541 2.50	5.000541			

座 標 面 積 計 算 簿

参考資料

※記載内容は換地処分当時のものです。 上尾市

壺丁目南
地 番 : 10-9

点 名	[1] X(i)	[2] X(i+1)-X(i-1)	[3] Y(i)	[4] Y(i+1)-Y(i-1)	[2]*[3]	[1]*[4]	方向角	夾 角	距 離
44-13	-4910.074	11.150	-23778.135	-6.585	-265126.205250	32332.837290	42-43-53	269-53-16	3.698
44-3	-4907.358	6.572	-23775.626	6.140	-156253.414072	-30131.178120	43-16-43	180-32-50	5.296
44-14	-4903.502	-5.145	-23771.995	13.331	122306.914275	-65368.585162	132-51-34	269-34-51	13.233
44-34	-4912.503	-13.638	-23762.295	5.393	324070.179210	-26493.128679	222-53-13	270-01-39	6.329
44-33	-4917.140	-4.053	-23766.602	-4.937	96326.037906	24275.920180	312-49-48	269-56-35	0.859
44-32	-4916.556	-1.368	-23767.232	-2.439	32513.573376	11991.480084	222-49-21	89-59-33	2.661
44-31	-4918.508	6.482	-23769.041	-10.903	-154070.923762	53626.492724	312-50-37	270-01-16	12.403
合 計				倍面積 面 積	-233.838317 116.91	233.838317			

座 標 面 積 計 算 簿

参考資料

※記載内容は換地処分当時のものです。 上尾市

壱丁目南
地 番 : 10-10

点 名	[1] X(i)	[2] X(i+1)-X(i-1)	[3] Y(i)	[4] Y(i+1)-Y(i-1)	[2]*[3]	[1]*[4]	方向角	夾 角	距 離
44-14	-4903.502	15.444	-23771.995	-3.629	-367134.690780	17794.808758	43-17-50	270-26-16	8.853
44-15	-4897.059	-2.517	-23765.924	15.729	59818.830708	-77025.841011	132-51-11	269-33-21	13.174
44-36	-4906.019	-10.851	-23756.266	7.901	257779.242366	-38762.456119	222-53-47	270-02-36	2.581
44-35	-4907.910	-6.484	-23758.023	-6.029	154047.021132	29589.789390	222-55-34	180-01-47	6.273
44-34	-4912.503	4.408	-23762.295	-13.972	-104744.196360	68637.491916	312-51-34	269-56-00	13.233
合 計				倍面積 面 積	-233.792934 116.89	233.792934			

座 標 面 積 計 算 簿

参考資料

※記載内容は換地処分当時のものです。 上尾市

壺丁目南
地 番 : 10-11

点 名	[1] X(i)	[2] X(i+1)-X(i-1)	[3] Y(i)	[4] Y(i+1)-Y(i-1)	[2]*[3]	[1]*[4]	方向角	夾 角	距 離
44-15	-4897.059	9.603	-23765.924	-9.055	-228224.168172	44342.869245	43-09-41	270-18-30	0.882
44-4	-4896.416	6.578	-23765.321	6.393	-156328.281538	-31302.787488	44-17-29	181-07-48	8.291
44-16	-4890.481	-2.301	-23759.531	14.664	54670.680831	-71714.013384	132-51-52	268-34-23	12.107
44-39	-4898.717	-10.859	-23750.657	6.435	257908.384363	-31523.243895	222-55-06	270-03-14	3.582
44-38	-4901.340	-3.195	-23753.096	-1.808	75891.141720	8861.622720	132-11-32	89-16-26	0.852
44-37	-4901.912	-4.679	-23752.465	-3.170	111137.783735	15539.061040	222-47-03	270-35-31	5.596
44-36	-4906.019	4.853	-23756.266	-13.459	-115289.158898	66030.109721	312-51-11	270-04-08	13.174
合 計				倍面積 面 積	-233.617959 116.80	233.617959			

座 標 面 積 計 算 簿

参考資料

※記載内容は換地処分当時のものです。 上尾市

壱丁目南
地 番 : 10-12

点 名	[1] X(i)	[2] X(i+1)-X(i-1)	[3] Y(i)	[4] Y(i+1)-Y(i-1)	[2]*[3]	[1]*[4]	方向角	夾 角	距 離
44-16	-4890.481	14.296	-23759.531	-2.958	-339666.255176	14466.042798	44-18-40	271-26-48	8.469
44-5	-4884.421	6.034	-23753.615	8.917	-143329.312910	-43554.382057	90-29-47	226-11-07	3.001
44-6	-4884.447	-7.127	-23750.614	9.615	169270.625978	-46963.957905	137-02-01	226-32-14	9.704
44-17	-4891.548	-14.270	-23744.000	-0.043	338826.880000	210.336564	222-52-45	265-50-44	9.783
44-39	-4898.717	1.067	-23750.657	-15.531	-25341.951019	76081.973727	312-51-52	269-59-07	12.107
合 計				倍面積 面 積	-240.013127 120.00	240.013127			

座 標 面 積 計 算 簿

参考資料

※記載内容は換地処分当時のものです。 上尾市

壱丁目南

地 番 : 10-13

点 名	[1] X(i)	[2] X(i+1)-X(i-1)	[3] Y(i)	[4] Y(i+1)-Y(i-1)	[2]*[3]	[1]*[4]	方向角	夾 角	距 離
44-38	-4901.340	3.195	-23753.096	1.808	-75891.141720	-8861.622720	42-55-06	270-43-34	3.582
44-39	-4898.717	9.792	-23750.657	9.096	-232566.433344	-44558.729832	42-52-45	179-57-39	9.783
44-17	-4891.548	0.566	-23744.000	12.814	-13439.104000	-62680.296072	137-00-07	274-07-22	9.028
44-18	-4898.151	-15.919	-23737.843	-2.479	377882.722717	12142.516329	222-49-51	265-49-44	12.703
44-40	-4907.467	-3.761	-23746.479	-14.622	89310.507519	71756.982474	312-51-41	270-01-50	8.166
44-37	-4901.912	6.127	-23752.465	-6.617	-145531.353055	32435.951704	312-11-32	179-19-51	0.852
合 計				倍面積 面 積	-234.801883 117.40	234.801883			

座 標 面 積 計 算 簿

参考資料

※記載内容は換地処分当時のものです。 上尾市

壱丁目南
地 番 : 10-14

点 名	[1] X(i)	[2] X(i+1)-X(i-1)	[3] Y(i)	[4] Y(i+1)-Y(i-1)	[2]*[3]	[1]*[4]	方向角	夾 角	距 離
44-40	-4907.467	16.665	-23746.479	0.732	-395735.072535	-3592.265844	42-49-51	269-54-53	12.703
44-18	-4898.151	2.737	-23737.843	14.766	-64970.476291	-72326.097666	137-01-24	274-11-33	8.992
44-7	-4904.730	-8.363	-23731.713	6.960	198468.315819	-34136.920800	155-03-00	198-01-36	1.968
44-19	-4906.514	-10.086	-23730.883	-6.862	239349.685938	33668.499068	222-48-57	247-45-57	11.318
44-41	-4914.816	-0.953	-23738.575	-15.596	22622.861975	76651.470336	312-54-58	270-06-01	10.793
合 計				倍面積 面 積	-264.685094 132.34	264.685094			

座 標 面 積 計 算 簿

参考資料

※記載内容は換地処分当時のものです。 上尾市

壺丁目南
地 番 : 10-15

点 名	[1] X(i)	[2] X(i+1)-X(i-1)	[3] Y(i)	[4] Y(i+1)-Y(i-1)	[2]*[3]	[1]*[4]	方向角	夾 角	距 離
44-46	-4918.189	8.741	-23751.372	-4.969	-207610.742652	24438.481141	42-39-59	269-46-24	3.022
44-45	-4915.967	4.413	-23749.324	4.100	-104805.766812	-20155.464700	43-07-25	180-27-26	3.002
44-44	-4913.776	-1.187	-23747.272	5.669	28188.011864	-27856.196144	133-02-35	269-55-10	4.949
44-43	-4917.154	-3.275	-23743.655	6.627	77760.470125	-32585.979558	88-02-25	134-59-50	3.012
44-42	-4917.051	2.338	-23740.645	5.080	-55505.628010	-24978.619080	42-48-18	134-45-53	3.046
44-41	-4914.816	10.537	-23738.575	9.762	-250133.364775	-47978.433792	42-48-57	180-00-39	11.318
44-19	-4906.514	2.393	-23730.883	10.412	-56788.003019	-51086.623768	155-16-58	292-28-01	6.505
44-20	-4912.423	-6.991	-23728.163	1.717	165883.587533	-8434.630291	222-49-48	247-32-50	1.475
44-56	-4913.505	-9.204	-23729.166	-8.544	218403.243864	41980.986720	222-52-32	180-02-44	11.083
44-55	-4921.627	-13.585	-23736.707	-12.623	322463.164595	62125.697621	222-55-51	180-03-19	7.461
44-54	-4927.090	-3.081	-23741.789	-7.648	73148.451909	37682.384320	312-52-13	269-56-22	3.501
44-52	-4924.708	8.901	-23744.355	-9.583	-211348.503855	47193.476764	312-53-35	180-01-22	9.578
合 計				倍面積 面 積	-345.079233 172.53	345.079233			

座 標 面 積 計 算 簿

参考資料

※記載内容は換地処分当時のものです。 上尾市

売丁目南
地 番： 10-16

点 名	[1] X(i)	[2] X(i+1)-X(i-1)	[3] Y(i)	[4] Y(i+1)-Y(i-1)	[2]*[3]	[1]*[4]	方向角	夾 角	距 離
44-35	-4907.910	9.948	-23758.023	-6.942	-236344.812804	34070.711220	42-53-47	270-05-26	2.581
44-36	-4906.019	5.998	-23756.266	5.558	-142490.083468	-27267.653602	42-47-03	179-53-16	5.596
44-37	-4901.912	-1.448	-23752.465	9.787	34393.569320	-47975.012744	132-51-41	270-04-38	8.166
44-40	-4907.467	-12.904	-23746.479	13.890	306424.565016	-68164.716630	132-54-58	180-03-17	10.793
44-41	-4914.816	-9.584	-23738.575	5.834	227510.502800	-28673.036544	222-48-18	269-53-20	3.046
44-42	-4917.051	-2.338	-23740.645	-5.080	55505.628010	24978.619080	268-02-25	225-14-07	3.012
44-43	-4917.154	3.275	-23743.655	-6.627	-77760.470125	32585.979558	313-02-35	225-00-10	4.949
44-44	-4913.776	1.187	-23747.272	-5.669	-28188.011864	27856.196144	223-07-25	90-04-50	3.002
44-45	-4915.967	5.866	-23749.324	-10.751	-139313.534584	52851.561217	312-48-21	269-40-56	11.857
合 計				倍面積 面 積	-262.647699 131.32	262.647699			

座 標 面 積 計 算 簿

参考資料

※記載内容は換地処分当時のものです。 上尾市

売丁目南
地 番 : 10-17

点 名	[1] X(i)	[2] X(i+1)-X(i-1)	[3] Y(i)	[4] Y(i+1)-Y(i-1)	[2]*[3]	[1]*[4]	方向角	夾 角	距 離
44-33	-4917.140	10.656	-23766.602	-2.181	-253256.910912	10724.282340	42-53-13	270-02-04	6.329
44-34	-4912.503	9.230	-23762.295	8.579	-219325.982850	-42144.363237	42-55-34	180-02-21	6.273
44-35	-4907.910	-3.464	-23758.023	12.971	82297.791672	-63660.500610	132-48-21	269-52-47	11.857
44-45	-4915.967	-10.279	-23749.324	6.651	244119.301396	-32696.096517	222-39-59	269-51-38	3.022
44-46	-4918.189	-0.167	-23751.372	-4.252	3966.479124	20912.139628	312-59-47	270-19-48	3.013
44-47	-4916.134	-4.970	-23753.576	-8.742	118055.272720	42976.843428	222-56-37	89-56-50	9.597
44-48	-4923.159	-1.006	-23760.114	-13.026	23902.674684	64129.069134	312-51-09	269-54-32	8.850
合 計				倍面積 面 積	-241.374166 120.68	241.374166			

座 標 面 積 計 算 簿

参考資料

※記載内容は換地処分当時のものです。 上尾市

壱丁目南

地 番 : 10-18

点 名	[1] X(i)	[2] X(i+1)-X(i-1)	[3] Y(i)	[4] Y(i+1)-Y(i-1)	[2]*[3]	[1]*[4]	方向角	夾 角	距 離
44-48	-4923.159	13.632	-23760.114	-0.573	-323897.874048	2820.970107	42-56-37	270-02-52	9.597
44-47	-4916.134	4.970	-23753.576	8.742	-118055.272720	-42976.843428	132-59-47	270-03-10	3.013
44-46	-4918.189	-8.574	-23751.372	9.221	203644.263528	-45350.620769	132-53-35	179-53-48	9.578
44-52	-4924.708	-13.554	-23744.355	0.494	321830.987670	-2432.805752	222-50-14	269-56-39	9.594
44-50	-4931.743	-5.058	-23750.878	-8.648	120131.940924	42649.713464	312-56-01	270-05-47	2.902
44-49	-4929.766	8.584	-23753.003	-9.236	-203895.777752	45531.318776	312-53-45	179-57-44	9.707
合 計				倍面積 面 積	-241.732398 120.86	241.732398			

座 標 面 積 計 算 簿

参考資料

※記載内容は換地処分当時のものです。 上尾市

壺丁目南
地 番 : 10-19

点 名	[1] X(i)	[2] X(i+1)-X(i-1)	[3] Y(i)	[4] Y(i+1)-Y(i-1)	[2]*[3]	[1]*[4]	方向角	夾 角	距 離
44-50	-4931.743	11.657	-23750.878	1.538	-276863.984846	-7585.020734	42-50-14	270-00-04	9.594
44-52	-4924.708	4.653	-23744.355	9.089	-110482.483815	-44760.671012	132-52-13	270-01-59	3.501
44-54	-4927.090	-3.699	-23741.789	1.350	87820.877511	-6651.571500	222-43-00	269-50-47	1.793
44-53	-4928.407	-10.169	-23743.005	8.325	241442.617845	-41028.988275	132-51-17	90-08-17	13.015
44-59	-4937.259	-12.732	-23733.464	5.926	302174.463648	-29258.196834	222-58-30	270-07-13	5.303
44-60	-4941.139	-5.719	-23737.079	-5.315	135752.354801	26262.153785	222-45-03	179-46-33	2.504
44-61	-4942.978	4.774	-23738.779	-8.814	-113328.930946	43567.408092	312-54-35	270-09-32	9.713
44-51	-4936.365	11.235	-23745.893	-12.099	-266785.107855	59725.080135	312-50-10	179-55-35	6.798
合 計				倍面積 面 積	-270.193657 135.09	270.193657			

座 標 面 積 計 算 簿

参考資料

※記載内容は換地処分当時のものです。 上尾市

壱丁目南
地 番 : 10-20

点 名	[1] X(i)	[2] X(i+1)-X(i-1)	[3] Y(i)	[4] Y(i+1)-Y(i-1)	[2]*[3]	[1]*[4]	方向角	夾 角	距 離
44-53	-4928.407	10.169	-23743.005	-8.325	-241442.617845	41028.988275	42-43-00	269-51-43	1.793
44-54	-4927.090	6.780	-23741.789	6.298	-160969.329420	-31030.812820	42-55-51	180-12-51	7.461
44-55	-4921.627	-3.383	-23736.707	14.620	80301.279781	-71954.186740	132-50-40	269-54-49	13.009
44-58	-4930.473	-15.632	-23727.169	3.243	370903.105808	-15989.523939	222-51-01	270-00-21	9.256
44-59	-4937.259	2.066	-23733.464	-15.836	-49033.336624	78186.433524	312-51-17	270-00-16	13.015
合 計				倍面積 面 積	-240.898300 120.44	240.898300			

座 標 面 積 計 算 簿

参考資料

※記載内容は換地処分当時のものです。 上尾市

壱丁目南

地 番 : 10-21

点 名	[1] X(i)	[2] X(i+1)-X(i-1)	[3] Y(i)	[4] Y(i+1)-Y(i-1)	[2]*[3]	[1]*[4]	方向角	夾 角	距 離
44-55	-4921.627	16.968	-23736.707	-1.997	-402764.444376	9828.489119	42-52-32	270-01-52	11.083
44-56	-4913.505	7.103	-23729.166	8.642	-168548.266098	-42462.510210	132-47-06	269-54-34	1.500
44-57	-4914.524	-0.394	-23728.065	1.674	9348.857610	-8226.913176	42-30-53	89-43-47	0.848
44-21	-4913.899	-10.688	-23727.492	5.781	253599.434496	-28407.250119	155-16-51	292-45-58	12.454
44-22	-4925.212	-16.574	-23722.284	0.323	393173.135016	-1590.843476	222-52-40	247-35-49	7.179
44-58	-4930.473	3.585	-23727.169	-14.423	-85061.900865	71112.212079	312-50-40	269-58-00	13.009
合 計				倍面積 面 積	-253.184217 126.59	253.184217			

座 標 面 積 計 算 簿

参考資料

※記載内容は換地処分当時のものです。 上尾市

壱丁目南
地 番 : 10-22

点 名	[1] X(i)	[2] X(i+1)-X(i-1)	[3] Y(i)	[4] Y(i+1)-Y(i-1)	[2]*[3]	[1]*[4]	方向角	夾 角	距 離
44-56	-4913.505	2.101	-23729.166	-0.098	-49854.977766	481.523490	42-49-48	270-02-42	1.475
44-20	-4912.423	-0.394	-23728.163	1.674	9348.896222	-8223.396102	155-33-11	292-43-23	1.621
44-21	-4913.899	-2.101	-23727.492	0.098	49851.460692	-481.562102	222-30-53	246-57-42	0.848
44-57	-4914.524	0.394	-23728.065	-1.674	-9348.857610	8226.913176	312-47-06	270-16-13	1.500
合 計				倍面積 面 積	-3.478462 1.73	3.478462			