


画地原子一覧表

S=1:600

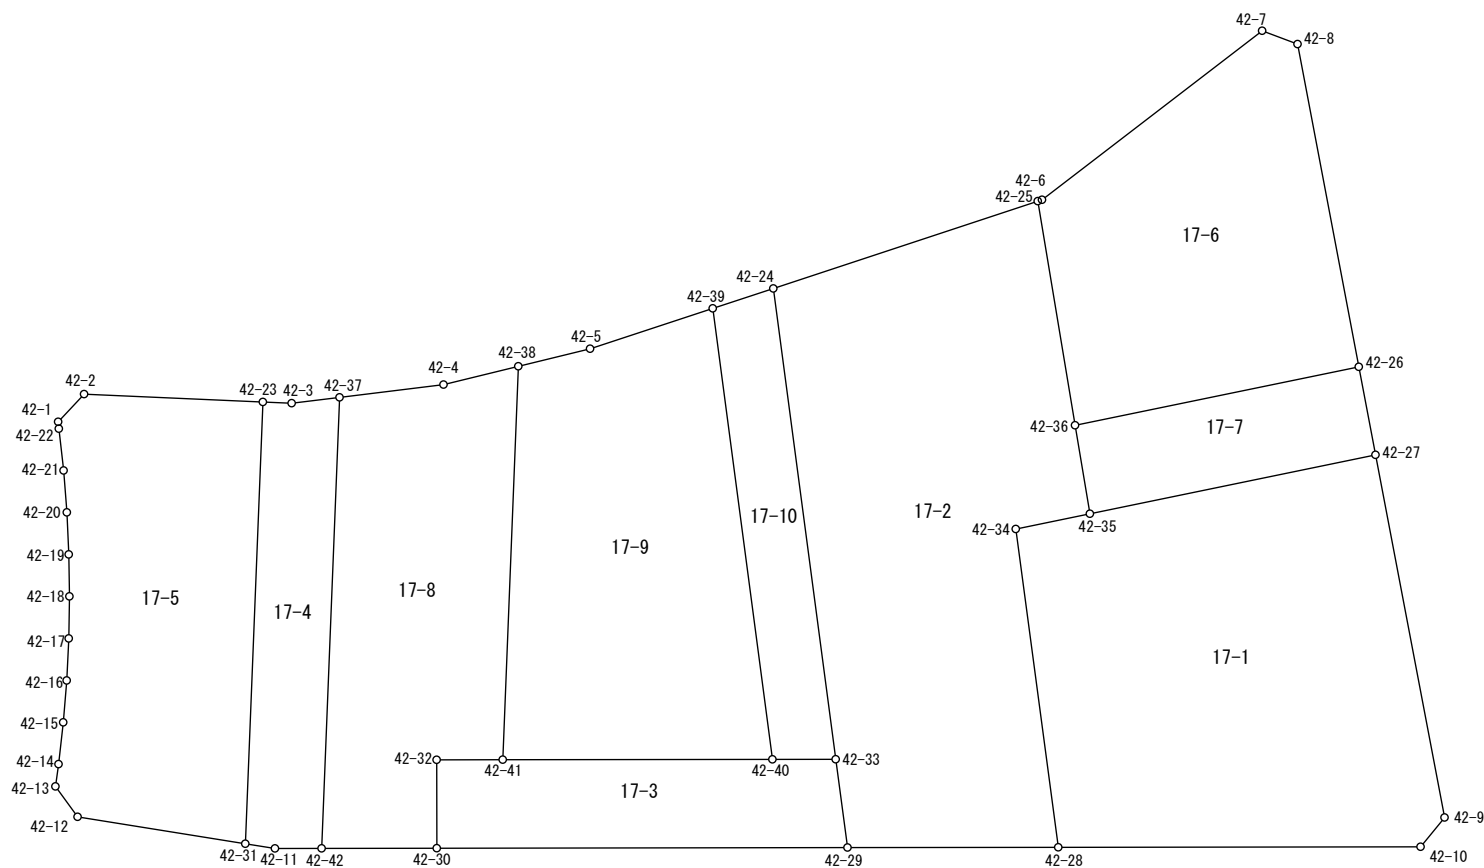

参考資料

※記載内容は換地処分当時のものです。 上尾市

座 標 面 積 計 算 簿

参考資料

※記載内容は換地処分当時のものです。 上尾市

壱丁目南
地 番 : 17-1

点 名	[1] X(i)	[2] X(i+1)-X(i-1)	[3] Y(i)	[4] Y(i+1)-Y(i-1)	[2]*[3]	[1]*[4]	方向角	夾 角	距 離
42-34	-5038.731	23.495	-23846.688	-12.437	-560277.934560	62666.697447	45-02-26	265-56-38	5.999
42-35	-5034.492	20.590	-23842.443	20.619	-490915.901370	-103806.190548	45-02-25	179-59-59	23.140
42-27	-5018.141	-4.687	-23826.069	36.755	111672.785403	-184441.772455	135-54-32	270-52-07	29.291
42-9	-5039.179	-24.022	-23805.688	20.063	571860.237136	-101101.048277	186-04-59	230-10-27	3.001
42-10	-5042.163	-18.808	-23806.006	-24.318	447743.360848	122615.319834	236-36-06	230-31-07	28.747
42-28	-5057.987	3.432	-23830.006	-40.682	-81784.580592	205769.027134	319-05-48	262-29-42	25.477
合 計				倍面積 面 積	-1702.033135 851.01	1702.033135			

座 標 面 積 計 算 簿

参考資料

※記載内容は換地処分当時のものです。 上尾市

売丁目南
地 番 : 17-2

点 名	[1] X(i)	[2] X(i+1)-X(i-1)	[3] Y(i)	[4] Y(i+1)-Y(i-1)	[2]*[3]	[1]*[4]	方向角	夾 角	距 離
42-24	-5033.345	45.816	-23873.247	-10.923	-1093776.684552	54979.227435	38-24-26	259-15-55	22.098
42-25	-5016.029	4.077	-23859.519	25.967	-97275.258963	-130251.225043	137-14-52	278-50-26	18.030
42-36	-5029.268	-18.463	-23847.280	17.076	440292.330640	-85879.780368	137-12-10	179-57-18	7.119
42-35	-5034.492	-9.463	-23842.443	0.592	225621.038109	-2980.419264	225-02-26	267-50-16	5.999
42-34	-5038.731	-23.495	-23846.688	12.437	560277.934560	-62666.697447	139-05-48	94-03-22	25.477
42-28	-5057.987	-28.451	-23830.006	2.720	677987.500706	-13757.724640	236-37-56	277-32-08	16.718
42-29	-5067.182	-3.858	-23843.968	-18.590	91990.028544	94198.913380	319-04-11	262-26-15	7.064
42-33	-5061.845	33.837	-23848.596	-29.279	-806964.942852	148205.759755	319-08-31	180-04-20	37.682
合 計				倍面積 面 積	-1848.053808 924.02	1848.053808			

座 標 面 積 計 算 簿

参考資料

※記載内容は換地処分当時のものです。 上尾市

壱丁目南
地 番 : 17-3

点 名	[1] X(i)	[2] X(i+1)-X(i-1)	[3] Y(i)	[4] Y(i+1)-Y(i-1)	[2]*[3]	[1]*[4]	方向角	夾 角	距 離
42-32	-5079.269	8.741	-23875.036	0.515	-208691.689676	-2615.823535	56-36-14	270-01-52	5.245
42-41	-5076.382	14.661	-23870.657	22.249	-349967.702277	-112944.423118	56-37-13	180-00-59	21.400
42-40	-5064.608	14.537	-23852.787	22.061	-346747.964619	-111730.317088	56-36-16	179-59-03	5.020
42-33	-5061.845	-2.574	-23848.596	8.819	61386.286104	-44640.411055	139-04-11	262-27-55	7.064
42-29	-5067.182	-23.278	-23843.968	-22.576	555039.887104	114396.700832	236-35-43	277-31-32	32.587
42-30	-5085.123	-12.087	-23871.172	-31.068	288530.855964	157984.601364	326-34-22	269-58-39	7.014
合 計				倍面積 面 積	-450.327400 225.16	450.327400			

座 標 面 積 計 算 簿

参考資料

※記載内容は換地処分当時のものです。 上尾市

壺丁目南
地 番 : 17-4

点 名	[1] X(i)	[2] X(i+1)-X(i-1)	[3] Y(i)	[4] Y(i+1)-Y(i-1)	[2]*[3]	[1]*[4]	方向角	夾 角	距 離
42-23	-5063.115	31.232	-23902.146	-16.121	-746511.823872	81622.476915	59-07-51	270-09-54	2.288
42-3	-5061.941	3.649	-23900.182	4.882	-87211.764118	-24712.395962	49-41-45	170-33-54	3.826
42-37	-5059.466	-28.213	-23897.264	21.384	674213.509232	-108191.620944	148-57-48	279-16-03	35.815
42-42	-5090.154	-32.728	-23878.798	15.373	781505.300944	-78250.937442	236-35-35	267-37-47	3.705
42-11	-5092.194	-3.019	-23881.891	-5.263	72099.428929	26800.217022	245-43-03	189-07-28	2.381
42-31	-5093.173	29.079	-23884.061	-20.255	-694524.609819	103162.219115	328-57-57	263-14-54	35.079
合 計				倍面積 面 積	-429.958704 214.97	429.958704			

座 標 面 積 計 算 簿

参考資料

※記載内容は換地処分当時のものです。 上尾市

売丁目南
地 番 : 17-5

点 名	[1] X(i)	[2] X(i+1)-X(i-1)	[3] Y(i)	[4] Y(i+1)-Y(i-1)	[2]*[3]	[1]*[4]	方向角	夾 角	距 離
42-1	-5073.348	3.395	-23914.858	0.169	-81190.942910	-857.395812	9-49-30	228-45-43	3.012
42-2	-5070.380	10.233	-23914.344	12.712	-244715.482152	-64454.670560	59-13-21	229-23-51	14.198
42-23	-5063.115	-22.793	-23902.146	30.283	544801.613778	-153326.311545	148-57-57	269-44-36	35.079
42-31	-5093.173	-35.581	-23884.061	5.794	849818.774441	-29509.844362	245-48-11	276-50-14	13.475
42-12	-5098.696	-4.470	-23896.352	-15.089	106816.693440	76934.223944	290-37-24	224-49-13	2.990
42-13	-5097.643	2.667	-23899.150	-3.566	-63739.033050	18178.194938	334-33-11	223-55-47	1.787
42-14	-5096.029	4.587	-23899.918	-2.274	-109628.923866	11588.369946	333-08-06	178-34-55	3.333
42-15	-5093.056	5.900	-23901.424	-3.102	-141018.401600	15798.659712	331-23-52	178-15-46	3.334
42-16	-5090.129	5.801	-23903.020	-3.293	-138661.419020	16761.794797	329-26-22	178-02-30	3.338
42-17	-5087.255	5.691	-23904.717	-3.482	-136041.744447	17713.821910	327-38-22	178-12-00	3.335
42-18	-5084.438	5.575	-23906.502	-3.657	-133278.748650	18593.789766	325-49-59	178-11-37	3.333
42-19	-5081.680	5.462	-23908.374	-3.834	-130587.538788	19483.161120	324-02-08	178-12-09	3.341
42-20	-5078.976	5.339	-23910.336	-4.003	-127657.283904	20331.140928	322-14-23	178-12-15	3.333
42-21	-5076.341	5.201	-23912.377	-4.177	-124368.272777	21203.876357	320-13-31	177-59-08	3.339
42-22	-5073.775	2.993	-23914.513	-2.481	-71576.137409	12588.035775	321-03-47	180-50-16	0.549
合 計				倍面積 面 積	-1026.846914 513.42	1026.846914			

座 標 面 積 計 算 簿

参考資料

※記載内容は換地処分当時のものです。 上尾市

壱丁目南

地 番 : 17-6

点 名	[1] X(i)	[2] X(i+1)-X(i-1)	[3] Y(i)	[4] Y(i+1)-Y(i-1)	[2]*[3]	[1]*[4]	方向角	夾 角	距 離
42-25	-5016.029	13.509	-23859.519	-12.018	-322318.242171	60282.636522	39-18-03	262-03-11	0.349
42-6	-5015.759	21.067	-23859.298	7.454	-502643.830966	-37387.467586	19-10-38	159-52-35	22.019
42-7	-4994.962	21.462	-23852.065	10.159	-511913.019030	-50743.818958	77-11-45	238-01-07	3.001
42-8	-4994.297	-18.070	-23849.139	21.050	430953.941730	-105129.951850	135-56-59	238-45-14	26.067
42-26	-5013.032	-34.971	-23831.015	1.859	833394.425565	-9319.226488	225-03-04	269-06-05	22.982
42-36	-5029.268	-2.997	-23847.280	-28.504	71470.298160	143354.255072	317-14-52	272-11-48	18.030
合 計				倍面積 面 積	-1056.426712 528.21	1056.426712			

座 標 面 積 計 算 簿

参考資料

※記載内容は換地処分当時のものです。 上尾市

壱丁目南
地 番 : 17-7

点 名	[1] X(i)	[2] X(i+1)-X(i-1)	[3] Y(i)	[4] Y(i+1)-Y(i-1)	[2]*[3]	[1]*[4]	方向角	夾 角	距 離
42-36	-5029.268	21.460	-23847.280	11.428	-511762.628800	-57474.474704	45-03-04	267-50-54	22.982
42-26	-5013.032	11.127	-23831.015	21.211	-265167.703905	-106331.421752	135-55-43	270-52-39	7.111
42-27	-5018.141	-21.460	-23826.069	-11.428	511307.440740	57347.315348	225-02-25	269-06-42	23.140
42-35	-5034.492	-11.127	-23842.443	-21.211	265294.863261	106786.609812	317-12-10	272-09-45	7.119
合 計				倍面積 面 積	-328.028704 164.01	328.028704			

座 標 面 積 計 算 簿

参考資料

※記載内容は換地処分当時のものです。 上尾市

壺丁目南

地 番： 17-8

点 名	[1] X(i)	[2] X(i+1)-X(i-1)	[3] Y(i)	[4] Y(i+1)-Y(i-1)	[2]*[3]	[1]*[4]	方向角	夾 角	距 離
42-37	-5059.466	36.064	-23897.264	-12.129	-861830.928896	61366.263114	49-41-25	260-43-37	8.310
42-4	-5054.090	9.851	-23890.927	10.501	-235349.521877	-53072.999090	42-56-18	173-14-53	6.113
42-38	-5049.615	-22.292	-23886.763	20.270	532483.720796	-102355.696050	148-57-51	286-01-33	31.239
42-41	-5076.382	-29.654	-23870.657	11.727	707860.462678	-59530.731714	236-36-14	267-38-23	5.245
42-32	-5079.269	-8.741	-23875.036	-0.515	208691.689676	2615.823535	146-34-22	89-58-08	7.014
42-30	-5085.123	-10.885	-23871.172	-3.762	259837.707220	19130.232726	236-35-11	270-00-49	9.136
42-42	-5090.154	25.657	-23878.798	-26.092	-612658.320286	132812.298168	328-57-48	272-22-37	35.815
合 計				倍面積 面 積	-965.190689 482.59	965.190689			

座 標 面 積 計 算 簿

参考資料

※記載内容は換地処分当時のものです。 上尾市

壱丁目南
地 番 : 17-9

点 名	[1] X(i)	[2] X(i+1)-X(i-1)	[3] Y(i)	[4] Y(i+1)-Y(i-1)	[2]*[3]	[1]*[4]	方向角	夾 角	距 離
42-38	-5049.615	31.057	-23886.763	-12.114	-741851.198491	61171.036110	42-56-21	253-58-30	5.860
42-5	-5045.325	12.310	-23882.771	10.368	-293996.911010	-52309.929600	38-29-06	175-32-45	10.246
42-39	-5037.305	-19.283	-23876.395	29.984	460408.524785	-151038.553120	139-09-04	280-39-58	36.094
42-40	-5064.608	-39.077	-23852.787	5.738	932095.357599	-29060.720704	236-37-13	277-28-09	21.400
42-41	-5076.382	14.993	-23870.657	-33.976	-357892.760401	172475.154832	328-57-51	272-20-38	31.239
合 計				倍面積 面 積	-1236.987518 618.49	1236.987518			

座 標 面 積 計 算 簿

参考資料

※記載内容は換地処分当時のものです。 上尾市

壱丁目南
地 番 : 17-10

点 名	[1] X(i)	[2] X(i+1)-X(i-1)	[3] Y(i)	[4] Y(i+1)-Y(i-1)	[2]*[3]	[1]*[4]	方向角	夾 角	距 離
42-39	-5037.305	31.263	-23876.395	-20.460	-746447.736885	103063.260300	38-28-59	259-19-55	5.059
42-24	-5033.345	-24.540	-23873.247	27.799	585849.481380	-139921.957655	139-08-31	280-39-32	37.682
42-33	-5061.845	-31.263	-23848.596	20.460	745578.656748	-103565.348700	236-36-16	277-27-45	5.020
42-40	-5064.608	24.540	-23852.787	-27.799	-585347.392980	140791.037792	319-09-04	262-32-48	36.094
合 計				倍面積 面 積	-366.991737 183.49	366.991737			