
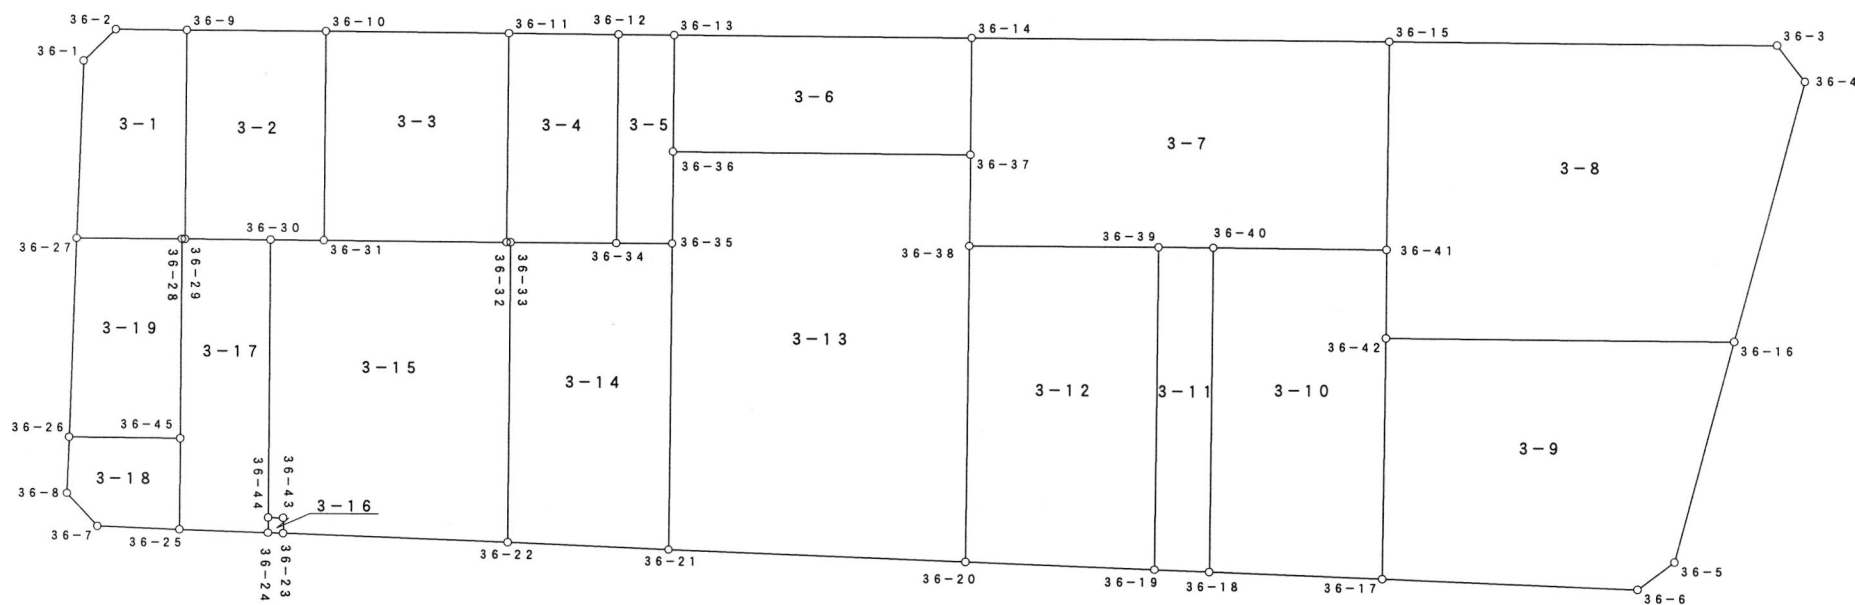


# 画地原子一覧表

2009/09/01

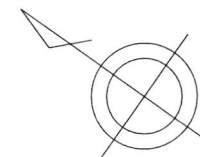

## 参考資料

※記載内容は換地処分当時のものです。 上尾市

# 座標面積計算書

## 参考資料

※記載内容は換地処分当時のものです。 上尾市

地 番 3-1

点 名	[1] X座標	[2] Y座標	[3]	[4]	[2]*[3]	[1]*[4]	夾 角	方向角	距 離
36-1	-3355.793	-19062.961	5.821	12.801	-110965.495981	-42957.506193	136° 00' 46"	101° 05' 13"	2.974
36-2	-3356.365	-19060.042	-4.444	5.594	84702.826648	-18775.505810	135° 43' 33"	145° 21' 40"	4.706
36-9	-3360.237	-19057.367	-11.740	-8.692	223733.488580	29207.180004	90° 03' 05"	235° 18' 35"	13.824
36-29	-3368.105	-19068.734	-7.695	-11.480	146733.908130	38665.845400	88° 27' 41"	326° 50' 54"	0.206
36-28	-3367.932	-19068.847	5.919	-4.109	-112868.505393	13838.832588	181° 39' 53"	325° 11' 01"	6.998
36-27	-3362.186	-19072.843	12.139	5.886	-231525.241177	-19789.826796	88° 05' 02"	57° 05' 59"	11.769
					倍 面 積	189.019193			
					面 積	94.50			

# 座標面積計算書

## 参考資料

※記載内容は換地処分当時のものです。 上尾市

地 番 3-2

点 名	[1] X座標	[2] Y座標	[3]	[4]	[2]*[3]	[1]*[4]	夾 角	方向角	距 離
36-9	-3360.237	-19057.367	0.370	16.574	-7051.225790	-55692.568038	90° 05' 16"	145° 13' 19"	9.128
36-10	-3367.735	-19052.160	-15.366	-6.178	292755.490560	20805.866830	89° 52' 11"	235° 21' 08"	13.839
36-31	-3375.603	-19063.545	-4.984	-13.379	95012.708280	45162.192537	90° 00' 44"	325° 20' 24"	3.506
36-30	-3372.719	-19065.539	7.498	-5.189	-142953.411422	17501.038891	180° 02' 27"	325° 17' 57"	5.612
36-29	-3368.105	-19068.734	12.482	8.172	-238015.937788	-27524.154060	89° 59' 22"	55° 18' 35"	13.824
倍 面 積						252.376160			
面 積						126.18			

# 座標面積計算書

## 参考資料

※記載内容は換地処分当時のものです。 上尾市

地 番 3-3

点 名	[1] X座標	[2] Y座標	[3]	[4]	[2]*[3]	[1]*[4]	夾 角	方向角	距 離
36-10	-3367.735	-19052.160	-2.051	18.260	39075.980160	-61494.841100	90° 04' 43"	145° 16' 25"	12.068
36-11	-3377.654	-19045.285	-17.788	-4.512	338777.529580	15239.974848	89° 55' 12"	235° 21' 13"	13.841
36-32	-3385.523	-19056.672	2.051	-18.260	-39085.234272	61819.649980	90° 04' 10"	325° 17' 03"	12.068
36-31	-3375.603	-19063.545	17.788	4.512	-339102.338460	-15230.720736	89° 55' 55"	55° 21' 08"	13.839
倍 面 積						334.062992			
面 積						167.03			

# 座標面積計算書

## 参考資料

※記載内容は換地処分当時のものです。 上尾市

地 番 3-4

点 名	[1] X座標	[2] Y座標	[3]	[4]	[2]*[3]	[1]*[4]	夾 角	方向角	距 離
36-11	-3377.654	-19045.285	1.953	15.493	-37195.441605	-52329.993422	90° 06' 58"	145° 14' 15"	7.201
36-12	-3383.570	-19041.179	-13.785	-7.253	262482.652515	24541.033210	89° 57' 00"	235° 17' 15"	13.818
36-34	-3391.439	-19052.538	-2.173	-15.343	41401.165074	52034.848577	90° 15' 28"	325° 01' 47"	6.951
36-33	-3385.743	-19056.522	5.916	-4.134	-112738.384152	13996.661562	179° 19' 00"	325° 42' 47"	0.266
36-32	-3385.523	-19056.672	8.089	11.237	-154149.419808	-38043.121951	90° 21' 34"	55° 21' 13"	13.841
					倍 面 積	199.427976			
					面 積	99.71			

# 座標面積計算書

## 参考資料

※記載内容は換地処分当時のものです。 上尾市

地 番 3-5

点 名	[1] X座標	[2] Y座標	[3]	[4]	[2]*[3]	[1]*[4]	夾 角	方向角	距 離
36-12	-3383.570	-19041.179	4.817	13.474	-91721.359243	-45590.222180	90° 00' 32"	145° 16' 43"	3.713
36-13	-3386.622	-19039.064	-7.433	-4.212	141517.362712	14264.451864	89° 58' 43"	235° 18' 00"	7.695
36-36	-3391.003	-19045.391	-7.871	-11.339	149906.272561	38450.583017	180° 09' 02"	235° 08' 58"	6.107
36-35	-3394.493	-19050.403	-0.436	-7.147	8305.975708	24260.441471	90° 06' 22"	325° 02' 36"	3.726
36-34	-3391.439	-19052.538	10.923	9.224	-208110.872574	-31282.633336	89° 45' 21"	55° 17' 15"	13.818
					倍 面 積	102.620836			
					面 積	51.31			

# 座標面積計算書

## 参考資料

※記載内容は換地処分当時のものです。 上尾市

地 番 3-6

点 名	[1] X座標	[2] Y座標	[3]	[4]	[2]*[3]	[1]*[4]	夾 角	方向角	距 離
36-13	-3386.622	-19039.064	-11.716	17.479	223061.673824	-59194.765938	90° 00' 51"	145° 17' 09"	19.582
36-14	-3402.719	-19027.912	-20.494	4.816	389958.028528	-16387.494704	90° 02' 43"	235° 14' 26"	7.712
36-37	-3407.116	-19034.248	11.716	-17.479	-223005.249568	59552.980564	89° 54' 23"	325° 20' 03"	19.590
36-36	-3391.003	-19045.391	20.494	-4.816	-390316.243154	16331.070448	90° 02' 03"	55° 18' 00"	7.695
					倍 面 積	301.790370			
					面 積	150.89			

# 座標面積計算書

## 参考資料

※記載内容は換地処分当時のものです。 上尾市

地 番 3-7

点 名	[1] X座標	[2] Y座標	[3]	[4]	[2]*[3]	[1]*[4]	夾 角	方向角	距 離
36-14	-3402.719	-19027.912	-18.200	22.004	346307.998400	-74873.428876	89° 58' 36"	145° 15' 50"	27.497
36-15	-3425.316	-19012.244	-30.431	4.352	578561.597164	-14906.975232	89° 57' 31"	235° 18' 19"	13.763
36-41	-3433.150	-19023.560	1.587	-17.821	-30190.389720	61182.166150	89° 55' 46"	325° 22' 33"	11.448
36-40	-3423.729	-19030.065	12.399	-8.567	-235953.775935	29331.086343	180° 04' 30"	325° 18' 03"	3.622
36-39	-3420.751	-19032.127	13.167	-9.166	-250596.016209	31354.603666	180° 11' 09"	325° 06' 54"	12.421
36-38	-3410.562	-19039.231	13.635	-2.121	-259599.914685	7233.802002	89° 46' 51"	55° 20' 03"	6.058
36-37	-3407.116	-19034.248	7.843	11.319	-149285.607064	-38565.146004	180° 05' 37"	55° 14' 26"	7.712
					倍 面 積	756.108049			
					面 積	378.05			



# 座標面積計算書

## 参考資料

※記載内容は換地処分当時のものです。 上尾市

地 番 3-8

点 名	[1] X座標	[2] Y座標	[3]	[4]	[2]*[3]	[1]*[4]	夾 角	方向角	距 離
36-15	-3425.316	-19012.244	-13.133	25.799	249687.800452	-88369.727484	89° 56' 24"	145° 21' 55"	25.482
36-3	-3446.283	-18997.761	-23.844	13.604	452982.613284	-46883.233932	128° 22' 34"	196° 59' 21"	3.008
36-4	-3449.160	-18998.640	-9.050	-17.614	171937.692000	60753.504240	127° 14' 12"	249° 45' 09"	17.837
36-16	-3455.333	-19015.375	12.635	-29.738	-240259.263125	102754.692754	104° 24' 39"	325° 20' 30"	22.865
36-42	-3436.525	-19028.378	22.183	-8.185	-422106.509174	28127.957125	90° 21' 10"	54° 59' 20"	5.882
36-41	-3433.150	-19023.560	11.209	16.134	-213235.084040	-55390.442100	179° 41' 01"	55° 18' 19"	13.763
倍 面 積						992.750603			
面 積						496.37			

# 座標面積計算書

## 参考資料

※記載内容は換地処分当時のものです。 上尾市

地 番 3-9

点 名	[1] X座標	[2] Y座標	[3]	[4]	[2]*[3]	[1]*[4]	夾 角	方向角	距 離
36-42	-3436.525	-19028.378	-9.797	26.092	186421.019266	-89665.810300	90° 06' 48"	145° 20' 30"	22.865
36-16	-3455.333	-19015.375	-24.050	-1.114	457319.768750	3849.240962	75° 42' 46"	249° 37' 44"	15.058
36-5	-3460.575	-19029.492	-4.310	-16.969	82017.110520	58722.497175	141° 31' 56"	288° 05' 48"	3.000
36-6	-3459.643	-19032.344	15.039	-11.975	-286227.421416	41429.224925	140° 59' 15"	327° 06' 33"	16.799
36-17	-3445.536	-19041.467	23.118	3.966	-440200.634106	-13664.995776	91° 39' 15"	55° 27' 18"	15.890
倍 面 積						670.156986			
面 積						335.07			

# 座標面積計算書

## 参考資料

※記載内容は換地処分当時のものです。 上尾市

地 番 3-10

点 名	[1] X座標	[2] Y座標	[3]	[4]	[2]*[3]	[1]*[4]	夾 角	方向角	距 離
36-40	-3423.729	-19030.065	2.787	24.138	-53036.791155	-82641.970602	89° 55' 40"	145° 22' 33"	11.448
36-41	-3433.150	-19023.560	-12.796	1.687	243425.473760	-5791.724050	90° 23' 13"	234° 59' 20"	5.882
36-42	-3436.525	-19028.378	-12.386	-17.907	235685.489908	61537.853175	179° 32' 02"	235° 27' 18"	15.890
36-17	-3445.536	-19041.467	0.588	-19.320	-11196.382596	66567.755520	88° 26' 38"	327° 00' 40"	11.444
36-18	-3435.937	-19047.698	21.807	11.402	-415373.150286	-39176.553674	91° 42' 27"	55° 18' 13"	21.446
					倍 面 積	495.360369			
					面 積	247.68			

# 座標面積計算書

## 参考資料

※記載内容は換地処分当時のものです。 上尾市

地 番 3-11

点 名	[1] X座標	[2] Y座標	[3]	[4]	[2]*[3]	[1]*[4]	夾 角	方向角	距 離
36-39	-3420.751	-19032.127	9.163	19.605	-174391.379701	-67063.823355	90° 00' 47"	145° 18' 03"	3.622
36-40	-3423.729	-19030.065	-15.186	-15.571	288990.567090	53310.884259	89° 59' 50"	235° 18' 13"	21.446
36-18	-3435.937	-19047.698	-9.163	-19.605	174534.056774	67361.544885	88° 13' 53"	327° 04' 20"	3.627
36-19	-3432.892	-19049.670	15.186	15.571	-289288.288620	-53453.561332	91° 45' 30"	55° 18' 50"	21.334
					倍 面 積	155.044457			
					面 積	77.52			

# 座標面積計算書

## 参考資料

※記載内容は換地処分当時のものです。 上尾市

地 番 3-12

点 名	[1] X座標	[2] Y座標	[3]	[4]	[2]*[3]	[1]*[4]	夾 角	方向角	距 離
36-38	-3410.562	-19039.231	1.716	24.300	-32671.320396	-82876.656600	90° 11' 23"	145° 06' 54"	12.421
36-39	-3420.751	-19032.127	-22.330	-10.439	424987.395910	35709.219689	89° 48' 04"	235° 18' 50"	21.334
36-19	-3432.892	-19049.670	-1.716	-24.300	32689.233720	83419.275600	88° 15' 48"	327° 03' 02"	12.423
36-20	-3422.467	-19056.427	22.330	10.439	-425530.014910	-35727.133013	91° 44' 45"	55° 18' 17"	20.914
					倍 面 積	524.705676			
					面 積	262.35			

# 座標面積計算書

## 参考資料

※記載内容は換地処分当時のものです。 上尾市

地 番 3-13

点 名	[1] X座標	[2] Y座標	[3]	[4]	[2]*[3]	[1]*[4]	夾 角	方向角	距 離
36-36	-3391.003	-19045.391	-12.623	16.155	240409.970593	-54781.653465	89° 48' 55"	145° 20' 03"	19.590
36-37	-3407.116	-19034.248	-19.559	6.160	372290.856632	-20987.834560	90° 00' 00"	235° 20' 03"	6.058
36-38	-3410.562	-19039.231	-15.351	-22.179	292271.235081	75642.854598	180° 01' 46"	235° 18' 17"	20.914
36-20	-3422.467	-19056.427	4.544	-27.857	-86592.404288	95339.663219	88° 15' 11"	327° 03' 06"	19.601
36-21	-3406.018	-19067.088	27.974	6.024	-533382.719712	-20517.852432	91° 41' 10"	55° 21' 56"	20.278
36-35	-3394.493	-19050.403	15.015	21.697	-286041.801045	-73650.314621	180° 12' 58"	55° 08' 58"	6.107
倍 面 積						1044.862739			
面 積						522.43			

# 座標面積計算書

## 参考資料

※記載内容は換地処分当時のものです。 上尾市

地 番 3-14

点 名	[1] X座標	[2] Y座標	[3]	[4]	[2]*[3]	[1]*[4]	夾 角	方向角	距 離
36-33	-3385.743	-19056.522	5.620	20.312	-107097.653640	-68771.211816	90° 14' 48"	145° 01' 47"	6.951
36-34	-3391.439	-19052.538	-8.750	6.119	166709.707500	-20752.215241	179° 59' 11"	145° 02' 36"	3.726
36-35	-3394.493	-19050.403	-14.579	-14.550	277735.825337	49389.873150	89° 40' 40"	235° 21' 56"	20.278
36-21	-3406.018	-19067.088	-2.566	-22.447	48926.147808	76454.886046	88° 06' 46"	327° 15' 10"	10.652
36-22	-3397.059	-19072.850	20.275	10.566	-386702.033750	-35893.325394	91° 58' 35"	55° 16' 35"	19.866
					倍 面 積	428.006745			
					面 積	214.00			

# 座標面積計算書

## 参考資料

※記載内容は換地処分当時のものです。 上尾市

地 番 3-15

点 名	[1] X座標	[2] Y座標	[3]	[4]	[2]*[3]	[1]*[4]	夾 角	方向角	距 離
36-30	-3372.719	-19065.539	7.601	17.127	-144917.161939	-57764.558313	89° 56' 37"	145° 20' 24"	3.506
36-31	-3375.603	-19063.545	-12.804	8.867	244089.630180	-29931.471801	180° 03' 21"	145° 17' 03"	12.068
36-32	-3385.523	-19056.672	-10.140	7.023	193234.654080	-23776.528029	179° 34' 16"	145° 42' 47"	0.266
36-33	-3385.743	-19056.522	-11.536	-16.178	219836.037792	54774.550254	90° 26' 12"	235° 16' 35"	19.866
36-22	-3397.059	-19072.850	1.136	-24.430	-21666.757600	82990.151370	88° 19' 36"	326° 56' 59"	14.855
36-23	-3384.607	-19080.952	13.033	-7.271	-248682.047416	24609.477497	91° 54' 34"	55° 02' 25"	1.014
36-43	-3384.026	-19080.121	1.403	0.280	-26769.409763	-947.527280	268° 52' 30"	326° 09' 55"	0.989
36-44	-3383.204	-19080.672	11.307	14.582	-215745.158304	-49333.880728	90° 52' 54"	55° 17' 01"	18.410
					倍 面 積	620.212970			
					面 積	310.10			



# 座標面積計算書

## 参考資料

※記載内容は換地処分当時のものです。 上尾市

地 番 3-16

点 名	[1] X座標	[2] Y座標	[3]	[4]	[2]*[3]	[1]*[4]	夾 角	方向角	距 離
36-44	-3383.204	-19080.672	-0.257	1.375	4903.732704	-4651.905500	89° 23' 50"	146° 09' 55"	0.989
36-43	-3384.026	-19080.121	-1.403	-0.280	26769.409763	947.527280	91° 07' 30"	235° 02' 25"	1.014
36-23	-3384.607	-19080.952	0.257	-1.375	-4903.804664	4653.834625	88° 01' 50"	327° 00' 35"	0.999
36-24	-3383.769	-19081.496	1.403	0.280	-26771.338888	-947.455320	91° 26' 50"	55° 33' 45"	0.999
					倍 面 積	2.001085			
					面 積	1.00			

# 座標面積計算書

## 参考資料

※記載内容は換地処分当時のものです。 上尾市

地 番 3-17

点 名	[1] X座標	[2] Y座標	[3]	[4]	[2]*[3]	[1]*[4]	夾 角	方向角	距 離
36-28	-3367.932	-19068.847	7.356	10.986	-140270.438532	-37000.100952	88° 27' 04"	146° 50' 54"	0.206
36-29	-3368.105	-19068.734	-4.787	3.308	91282.029658	-11141.691340	181° 32' 57"	145° 17' 57"	5.612
36-30	-3372.719	-19065.539	-15.099	-11.938	287870.573361	40263.519422	90° 00' 56"	235° 17' 01"	18.410
36-44	-3383.204	-19080.672	-11.050	-15.957	210841.425600	53985.786228	179° 43' 16"	235° 33' 45"	0.999
36-24	-3383.769	-19081.496	4.309	-3.997	-82222.166264	13524.924693	88° 37' 37"	326° 56' 08"	5.815
36-25	-3378.895	-19084.669	8.308	1.776	-158555.430052	-6000.917520	91° 41' 29"	55° 14' 39"	6.023
36-45	-3375.461	-19079.720	10.963	15.822	-209170.970360	-53406.543942	179° 56' 41"	55° 17' 58"	13.225
					倍 面 積	224.976589			
					面 積	112.48			

# 座標面積計算書

## 参考資料

※記載内容は換地処分当時のものです。 上尾市

地 番 3-18

点 名	[1] X座標	[2] Y座標	[3]	[4]	[2]*[3]	[1]*[4]	夾 角	方向角	距 離
36-26	-3369.373	-19083.909	-4.076	7.301	77786.013084	-24599.792273	91° 38' 49"	145° 28' 09"	7.390
36-45	-3375.461	-19079.720	-9.522	-0.760	181677.093840	2565.350360	90° 13' 30"	235° 14' 39"	6.023
36-25	-3378.895	-19084.669	1.144	-7.918	-21832.861336	26754.090610	88° 12' 33"	327° 02' 06"	5.456
36-7	-3374.317	-19087.638	7.510	-2.352	-143348.161380	7936.393584	135° 09' 05"	11° 53' 01"	2.996
36-8	-3371.385	-19087.021	4.944	3.729	-94366.231824	-12571.894665	134° 46' 03"	57° 06' 58"	3.705
					倍 面 積	84.147616			
					面 積	42.07			

# 座標面積計算書

## 参考資料

※記載内容は換地処分当時のものです。 上尾市

地 番 3-19

点 名	[1] X座標	[2] Y座標	[3]	[4]	[2]*[3]	[1]*[4]	夾 角	方向角	距 離
36-27	-3362.186	-19072.843	1.441	15.062	-27483.966763	-50641.245532	91° 48' 50"	145° 11' 01"	6.998
36-28	-3367.932	-19068.847	-13.275	-6.877	253138.943925	23161.268364	89° 53' 03"	235° 17' 58"	13.225
36-45	-3375.461	-19079.720	-1.441	-15.062	27493.876520	50841.193582	89° 49' 49"	325° 28' 09"	7.390
36-26	-3369.373	-19083.909	13.275	6.877	-253338.891975	-23171.178121	88° 28' 18"	56° 59' 51"	13.195
					倍 面 積	190.038293			
					面 積	95.01			